



Warminsko - Mazurska Spółka
OCHRONA ŚRODOWISKA
Wojciech Janczukowicz, Mirosław Krzemieniecki, Jarosław Pesta
10-508 Olsztyn, ul. Mickiewicza 21/23 p.205



Biuro Projektów Sp. z o.o.
10-542 OLSZTYN, ul. Dąbrowszczaków 39

DOKUMENTACJA POWYKONAWCZA

OBIEKT: BUDYNEK KRAT (2) I PIASKOWNIK (3)

LOKALIZACJA: OCZYSZCZALNIA ŚCIEKÓW
W SIEMIATYCZACH

BRANŻA: budowlana

STADIUM: Projekt techniczny - wykonawczy

INWESTOR: ZARZĄD MIASTA SIEMIATYCZE

PROJEKTOWAŁ: mgr inż. arch. Zbigniew Kowalkowski
mgr inż. arch. Zbigniew Kowalkowski
Upr. bud. Nr 100/89/OL
§ 2 ust. 1 pkt 1, § 4 ust. 1, § 7, § 13 ust. 1 pkt 1

mgr inż. Czesław Hryniewicz
mgr inż. Czesław Hryniewicz
Specjalność konstrukcyjno-budowlana
Upr. bud. Nr 20/90/OL
§ 2 ust. 1 pkt 1, § 5 ust. 1, § 6 ust. 2, § 7, § 13 ust. 1 pkt 2

SPRAWDZIŁ: mgr inż. Wiktor Łożyński
mgr inż. Wiktor Łożyński
Specjalność konstr.-inżynierska
Upr. bud. Nr 42/79/OL
§ 4 ust. 2, § 7, § 13 ust. 1 pkt 3 lit. c

Obiekt referowane zgodne z projektem.

BUDIMEX DROMEX S.A.
KIEROWNIK BUDOWY
BUDIMEX DROMEX S.A.
01-040 Warszawa, ul. Stawki 40
Regon 016457626, NIP 526-24-84-094
MODERNIZACJA OCZYSZCZALNI ŚCIEKÓW
W SIEMIATYCZACH

OLSZTYN, styczeń 2003 r.

I. OPIS TECHNICZNY

1. Dane ogólne
2. Podstawa opracowania
3. Przedmiot i zakres opracowania
4. Lokalizacja budynku
5. Stan istniejący
6. Przeznaczenie i program użytkowy
 - 6.1. Zestawienie pomieszczeń
7. Powierzchnia zabudowy i kubatura
8. Rozwiązania materiałowe
9. Materiały wykończeniowe
10. Malowanie
11. Instalacje
12. Charakterystyka energetyczna budynku
13. Rozwiązania konstrukcyjne
14. Ochrona przeciwpożarowa

II. CZEŚĆ GRAFICZNA

- | | |
|-------------|----------------------|
| Rys. A - 1. | Rzuty, przekroje |
| Rys. A - 2. | Elewacje |
| Rys. A - 3. | Zestawienie stolarki |

- | | |
|-------------|---|
| Rys. K - 1. | Konstrukcja stropodachu |
| Rys. K - 2. | Wylewki żelbetowe budynku krat |
| Rys. K - 3. | Przekroje konstrukcyjne piaskownika |
| Rys. K - 4. | Sposób mocowania rury ze sprężonym powietrzem |

I. DANE OGÓLNE:

1. Dane ogólne

Inwestycja:

Oczyszczalnia ścieków w Siemiatyczach

Zamawiający:

Zarząd Miasta Siemiatycze

Projektant:

NOW-EKO Biuro Projektów Spółka z o.o.
Warmińsko-Mazurska Spółka „Ochrona Środowiska“

Stadium:

Projekt techniczny wykonawczy.

2. Podstawa opracowania:

- Zlecenie Inwestora
- Projekt budowlany wykonany przez DHV POLSKA Sp. z o.o.
- przeprowadzone wizje lokalne i wywiad z użytkownikiem

3. Przedmiot i zakres opracowania

Przedmiotem niniejszego opracowania jest projekt techniczny wykonawczy budynku krat.

4. Lokalizacja budynku

Budynek istniejący.

Budynek znajduje się na terenie modernizowanej Oczyszczalni Ścieków w Siemiatyczach we wschodniej części terenu objętego opracowaniem.

5. Stan istniejący

Parterowy budynek z płaskim nie wentylowanym stropodachem. Ściany murowane z bloczków gazobetonowych. Stan techniczny budynku – dobry.

6. Przeznaczenie i program użytkowy

Budynek będzie pełnił funkcję hali krat. Ze względów technologicznych zaprojektowano poziomą rozbudowę i wymianę dachu. W budynku znajdują się: krata awaryjna czyszczona ręcznie, krata mechaniczna, prasa śrubowa z przenośnikiem skratek i urządzeniem do hermetycznego pakowania odwodnionych skratek. W budynku zaprojektowano również WC z przedsionkiem.

6.1. Zestawienie pomieszczeń.

Nr pom.	Nazwa pomieszczenia	pow. m ²	Uwagi:
1	2	3	4
1	Hala krat	48,8	
2	WC	3,9	
	Ogółem powierzchnia pomieszczeń	52,7	

7. Powierzchnia zabudowy i kubatura

Powierzchnia zabudowy: 63,6m²

Kubatura:

Część nadziemna:

$$63,6\text{m}^2 \times (4,405+3,79):2\text{m} = 260,6\text{m}^3$$

Razem kubatura **260,6m³**

8. Rozwiązania materiałowe:

fundamenty proj.	-żelbetowe, wylewane
ściany fundamentowe proj.	-betonowe wylewane lub bloczki betonowe
ściany konstrukcyjne-	- murowane z cegły kratówki kl. „10” na zaprawie cem.
wentylacja grawitacyjna	-wywietrzaki dachowe ø160 i ø250
wentylacja mechaniczna	-wg projektu instalacyjnego
ścianki działowe	- Pd-1 i Pd-2
stropodach	-jednostopadowy z płyt „ISOTHERM Ds” opartych na stalowych płatwiach z ceowników 2x220
izolacje poziome	- 2 x papa asf. na lepiku asfaltowym w posadzce - papa termozgrzewalna
izolacja cieplna ścian	- styropian M20 gr. 5cm wykończony tynkiem cienko-warstwowym
izolacja cieplna stropodachu	- płyty „ISOTHERM Ds”
daszek nad wejściem	- płyta żelbetowa wylana łącznie z nadprożem nad drzwiami
-nadproża	- żelbetowe wylewane na mokro łącznie z wieńcami

9. Materiały wykończeniowe:

-ocieplenie ścian zewnętrznych	- styropian M20 gr. 5cm + cienkowarstwowy tynk mineralny. (np. ATLAS) w systemie lekkiego ocieplenia ścian
-tynki wewnętrzne	- ściany nad glazurą – tynk cem.-wap .kat. II
- tynk zewnętrzny	-cienkowarstwowy mineralny(lekka technologia ocieplenia ścian np. „Atlas”)
- okładzina cokołu	- płytki ceramiczne mrozoodporne
- stolarka okienna proj.	- typowa $U_{k(max)} < 4,0\text{W/m}^2\text{K}$
- drzwi wewn. proj.	- typowe
- drzwi zewn. proj.	- stalowe ocieplone $U_{k(max)} < 3,0\text{W/m}^2\text{K}$

- parapety okienne
- posadzka w hali krat
- pokrywy kanałów
- posadzka w WC
- okładziny
- opaska odwadniająca o szer. 50cm
- nawierzchnia pochylni zewnętrznych
- obróbki blacharskie
- wiórowe płyty parapetowe-laminowane
- gres przeciwpoślizgowy, wzdłuż kanałów gres wykończyć listwami aluminiowymi
- żeberkowa blacha stalowa gr. 6mm ocynkowana
- gres
- w hali krat i WC – glazura do wysokości min. 2,00m. *Pełna wysokość (pod strop)*
- kostka betonowa z obrzeżami chodnikowymi
- ~~kostka betonowa o wys. 6cm na podsypce piaskowo-cementowej 1:3 (gr. 3cm) układana na podbudowie bet. B-10 gr. 15cm~~
- parapety i zadaszanie – blacha powlekana

10. Malowanie

- malowanie emulsyjne
- malowanie elewacji
- ściany powyżej okładzin
- farby elewacyjne

11. Instalacje:

- wodociągowa
- kanalizacja sanitarna
- ogrzewanie
- elektryczna
- odgromowa
- deszczowa
- przyłącze istniejące
- odpr. do istniejącej sieci kanalizacyjnej.
- grzejniki elektryczne
- istniejące przyłącze kablowe
- projektowana
- odprowadzenie wód – powierzchniowe zewnętrzna rynna i rura spustowa PCW -

12. Charakterystyka energetyczna budynku dla $t_i \leq 8 \text{ }^\circ\text{C}$:

Izolacja cieplna ścian fundamentowych – R_{\min} = bez wymagań
Izolacja cieplna ścian zewnętrznych – STYROPIAN M20 gr. 5cm
Izolacja cieplna stropu i stropodachu – „ISOTHERM Ds” gr. 10cm

Współczynniki przenikania ciepła U dla wybranych przegród

12.1. Ściana zewnętrzna warstwowa dla $t_i \leq 8 \text{ }^\circ\text{C}$:

			$(\text{m}^2 \times \text{K})/\text{W}$
1 tynk wewnętrzny cem.-wap.	0,015 :	1,10 =	0,014
2 mur z bloczków betonu komórkowego 800	0,24 :	0,35 =	0,69
3 styropian M20	0,05 :	0,05 =	1,00
4 tynk cienkowarstwowy	0,005 :	1,30 =	0,004
5 $R_i + R_e$			0,16
			<u>1,87</u>

$$U = 1 : 1,87(\text{m}^2 \times \text{K})/\text{W} = 0,53 \text{ W}/(\text{m}^2 \text{K}) + 0,10 \text{ W}/(\text{m}^2 \text{K}) = \underline{0,63 \text{ W}/(\text{m}^2 \text{K})} \leq U_{\text{max}} = 1,20 \text{ W}/(\text{m}^2 \text{K})$$

12.2. Ściana zewnętrzna warstwowa dla $t_i \geq 16 \text{ }^\circ\text{C}$:

			$(\text{m}^2 \times \text{K})/\text{W}$
1 tynk wewnętrzny cem.-wap.	0,015 :	1,10 =	0,014
2 mur z cegły kratówki	0,25 :	0,58 =	0,36
3 styropian M20	0,10 :	0,05 =	2,00
4 tynk cienkowarstwowy	0,005 :	1,30 =	0,004
5 $R_i + R_e$			0,16
			<hr/>
			<u>2,54</u>

Ściana zewnętrzna bez okna

$$U = 1 : 2,54(\text{m}^2 \times \text{K})/\text{W} = 0,39 \text{ W}/(\text{m}^2 \text{K}) = \underline{0,49 \text{ W}/(\text{m}^2 \text{K})} \leq U_{\text{max}} = 0,45 \text{ W}/(\text{m}^2 \text{K})$$

Ściana zewnętrzna z oknem

$$U = 1 : 2,54(\text{m}^2 \times \text{K})/\text{W} = 0,39 \text{ W}/(\text{m}^2 \text{K}) + 0,10 \text{ W}/(\text{m}^2 \text{K}) = \underline{0,49 \text{ W}/(\text{m}^2 \text{K})} \leq U_{\text{max}} = 0,55 \text{ W}/(\text{m}^2 \text{K})$$

12.3. Ściana wewnętrzna warstwowa dla $8 \text{ }^\circ\text{C} < \Delta t_i \leq 16 \text{ }^\circ\text{C}$:

			$(\text{m}^2 \times \text{K})/\text{W}$
1 tynk wewnętrzny cem.-wap.	0,015 :	1,10 =	0,014
2 mur z cegły kratówki	0,12 :	0,58 =	0,21
3 styropian M20	0,05 :	0,05 =	1,00
4 tynk cienkowarstwowy	0,005 :	1,30 =	0,004
5 $R_i + R_e$			0,16
			<hr/>
			<u>1,39</u>

$$U = 1 : 1,39(\text{m}^2 \times \text{K})/\text{W} + 0,10 = 0,72 \text{ W}/(\text{m}^2 \text{K}) + 0,10 = 0,82 \text{ W}/(\text{m}^2 \text{K}) < 0,40 \text{ W}/(\text{m}^2 \text{K})$$

12.4. Stropodach (płyty warstwowe „ISOTHERM Ds.”)

$$U_d = 0,32 \text{ W}/(\text{m}^2 \text{K})$$

12.5. Ściana wewnętrzna 24cm dla $\Delta t_i < 16 \text{ }^\circ\text{C}$

			$(\text{m}^2 \times \text{K})/\text{W}$
1 tynk wewnętrzny cem.-wap.	0,015 :	1,10 =	0,014
2 mur z bloczków betonu komórkowego 800	0,24 :	0,35 =	0,69
3 styropian M20	0,02 :	0,05 =	0,40
4 tynk cienkowarstwowy	0,005 :	1,30 =	0,004
5 $R_i + R_e$			0,16
			<hr/>
			<u>1,27</u>

$$U = 1 : 1,27(\text{m}^2 \times \text{K})/\text{W} = 0,79 \text{ W}/(\text{m}^2 \text{K}) + 0,10 \text{ W}/(\text{m}^2 \text{K}) = \underline{0,89 \text{ W}/(\text{m}^2 \text{K})} \leq U_{\text{max}} = 1,00 \text{ W}/(\text{m}^2 \text{K})$$

13. Rozwiązania konstrukcyjne

13.1. Warunki gruntowo – wodne .

Na podstawie archiwalnej dokumentacji technicznych badań podłoża gruntowego oraz na podstawie wykonanych odkrywek stwierdzono w rejonie projektowanych obiektów (budynek krat i piaskownik) występowanie piasków drobnych i średnich średnio zagęszczonych.. Poziom wód gruntowych występuje na rzędnej ok. 128,70 (poniżej poziomu posadowienia obiektów)

13.2. Opis rozwiązań konstrukcyjnych .

13.2.1 Budynek krat

a/ Roboty rozbiórkowe

Budynek krat

Przewidziano rozbiórkę całego istniejącego stropodachu budynku oraz ścianę zewnętrzną (frontową) budynku.

b/ Fundamentowanie

Przewidziano rozbudowę istniejących ław fundamentowych o zakres projektowanej rozbudowy budynku krat. Dobudowywane ławy fundamentowe należy posadzić na poziomie istniejących fundamentów. W istniejących ławach fundamentowych nawiercić otwory $\varnothing 15$ umożliwiające zakotwienie projektowanych prętów zbrojeniowych na długości ok. 60 cm. Projektowane ławy fundamentowe wykonać z betonu B-20 i stali A-II, strzemiona ze stali A-O. Wszelkie detale przedstawiono w części graficznej niniejszego opracowania. Na ławach fundamentowych wykonać izolację pozioma - 2 x papa asf. na lepiku asfaltowym. Ściany fundamentowe wykonać jako -betonowe wylewane na mokro z betonu B15 lub z bloczków betonowych na zaprawie betonowej. Izolacja pionowa ścian fundamentowych 1x Abizol „R” + 2x Abizol „P”

c/ Ściany zewnętrzne

Warstwowe: murowane z cegły kratówki kl. „10” na zaprawie cementowej, ocieplane warstwa styropianu M-20 gr 5 cm. Wykończenie od zewnątrz: tynkiem cienkowarstwowym, od wewnątrz tynkiem cementowo-wapiennym kat. II i płytkami glazurowanymi. Ściany zewnętrzne zwieńczone żelbetowym wieńcem wylewanym na mokro. W/w wieńiec stanowi jednocześnie nadproże nad otworami okiennymi. Nadproże nad otworem drzwiowym zaprojektowano jako żelbetowe wylewane na mokro jednocześnie z daszkiem zewnętrznym. Wszystkie wylewki żelbetowe zaprojektowano z betonu B20 i stali A-II i A-0. Wszelkie detale przedstawiono w części graficznej niniejszego opracowania.

12.6. Ściana wewnętrzna 12cm dla $\Delta t_i \leq 8^\circ\text{C}$ (bez wymagań)

			(m ² xK)/W
1	2 x 2 warstwy płyt GKI	0,05 :	0,29 = 0,17
2	wełna mineralna	0,04 :	0,055 = 0,72
3	warstwa powietrza 3cm		0,17
3	R _i + R _e		0,16
			<hr/>
			<u>1,22</u>

$$U = 1 : 1,22(\text{m}^2 \times \text{K})/\text{W} = 0,81 \text{ W}/(\text{m}^2 \text{K}) + 0,10 \text{ W}/(\text{m}^2 \text{K}) = \underline{0,91 \text{ W}/(\text{m}^2 \text{K})} \quad U_{\max} - \text{bez wymagań}$$

12.7. Ściana wewnętrzna 15cm dla $\Delta t_i > 16^\circ\text{C}$

			(m ² xK)/W
1	2 x 2 warstwy płyt GKI	0,05 :	0,29 = 0,17
2	wełna mineralna	0,10 :	0,055 = 1,82
3	warstwa powietrza 3cm		0,17
3	R _i + R _e		0,16
			<hr/>
			<u>2,92</u>

$$U = 1 : 2,92(\text{m}^2 \times \text{K})/\text{W} = 0,34 \text{ W}/(\text{m}^2 \text{K}) + 0,10 \text{ W}/(\text{m}^2 \text{K}) = \underline{0,44 \text{ W}/(\text{m}^2 \text{K})} < U_{\max} = 0,45 \text{ W}/(\text{m}^2 \text{K})$$

12.8. Posadzka na gruncie I strefa (tylko pomieszczenia WC)

			(m ² xK)/W
1	gres	0,015 :	1,50 = 0,01
2	płyta betonowa zbrojona	0,13 :	1,10 = 0,11
3	izolacja przeciwwilgociowa	0,005 :	0,18 = 0,03
4	płyta betonowa	0,15 :	1,10 = 0,14
5	pospółka	0,20 :	0,90 = 0,22
6	ściana fundamentowa	0,25 :	1,10 = 0,23
7	styrodur	0,02 :	0,05 = 0,40
8	R _i		0,17
9	R _g		0,50
			<hr/>
			<u>1,81</u>

$$R = \underline{1,81 \text{ m}^2 \times \text{K}/\text{W}} > R_{\min} = 1,5 \text{ m}^2 \times \text{K}/\text{W}$$

d/ Konstrukcja stropodachu

Zaprojektowano stropodach z systemowych płyt samonośnych „ISOTHERM Ds” gr.14/10cm opartych na Belkach stalowych (2[220). Belki stalowe należy kotwić w gniazdach pozostawionych w wylewanych wieńcach żelbetowych. Sposób zabezpieczenia antykorozyjnego konstrukcyjnych elementów budynku przedstawiono w dalszej części opracowania w postaci gotowych zestawów malarskich. Mocowanie płyt dachowych do konstrukcji stalowych wykonać za pomocą systemowych łączników opracowanych przez producenta płyt dachowych. W przedniej części budynku konstrukcje dachu wzmocniono dodatkowo dwoma kształtownikami stalowymi [220 stanowi to element wsporczy dla urządzeń technologicznych.

e/ Kanały krat

Ze względów technologicznych przewidziano zawężenie istniejących kanałów przepływowych w związku z powyższym należy wykonać szpachlowanie istniejących ścian oraz wykonać wylewki betonowe.

W przypadku wykonywania wylewek betonowych o grubości 12,5÷13,5 cm należy postępować w następujący sposób:

- Przed rozpoczęciem robót betonowych zgrzskować powierzchnię istniejącego betonu ścian kanałów, przedmuchać sprężonym powietrzem oraz intensywnie zmoczyć wodą
- w istniejących ścianach kanałów nawiercić otwory Ø15mm w rozstawie co 20 cm rozmieszczonych naprzemiennie a następnie wklejać iniekcyjnie (HIT-HY) pręty stalowe (zbrojeniowe) Ø12mm stosując technologię opracowaną przez firmę HILTI
- Zmontować siatkę z prętów zbrojeniowych Ø10mm o oczkach 10x10 cm, mocując ją do zakotwionych wcześniej prętów w istniejących ściankach kanału, za pomocą drutu wiązałkowego oraz wykonać szalunki.
- Przed rozpoczęciem robót betonowych ponownie powierzchnię istniejącego betonu ścian kanałów, przedmuchać sprężonym powietrzem oraz intensywnie zmoczyć wodą
- Wykonać betonowanie projektowanych „dolewek” ścianek kanału. Zastosować beton B30 (W8, F250), (ewentualne nierówności szpachlować „Waterstop”)

W przypadku wykonywania wylewek betonowych o grubości około 4cm należy postępować w następujący sposób:

- Przed rozpoczęciem robót betonowych zgrzskować powierzchnię istniejącego betonu ścian kanałów, przedmuchać sprężonym powietrzem oraz intensywnie zmoczyć wodą
- Powierzchnię naprawianych (pogrubianych) elementów betonowych zagruntować, stosując np. produkty firmy Sika - **Icosit® 227** (Dwuskładnikowe spoiwo epoksydowe do grubowarstwowych powłok ochronnych oraz szpachlówek. Odmiana tiksotropowa, do zabezpieczania powierzchni poziomych, pionowych i sufitowych oraz do komponowania szpachlówek. Bardzo wysoka odporność chemiczna i mechaniczna)
- Jako warstwę naprawczą (pogrubianych) elementów betonowych zastosować preparat **Sika® MonoTop 614** (Jednowarstwowa zaprawa naprawcza typu PCC/SPCC na bazie cementu, modyfikowana polimerami z dodatkiem mikrokrzemionki, zbrojona włóknami syntetycznymi, przeznaczona zarówno do napraw ręcznych jak i do torkretowania metoda mokra. Uziarnienie od 0 do 4mm.)
- Dopuszcza się zastosowanie materiałów podobnej klasy.

Przykrycie kanału piaskownika z żeberkowanej, ocynkowanej blachy stalowej gr. 6mm opartej na ścianach zbiornika i częściowo na belkach stalowych.

13.2.1 Piaskownik

a/ Roboty rozbiórkowe

Przewidziano rozbiórkę w całości istniejącego piaskownika

b/ Koryto piaskownika

Zaprojektowano jako zbiornik żelbetowy wylewany na mokro z betonu B30 (W8, F250) i stali A-II. Przewidziano zastosowanie podkładu betonowego z betonu B10. Na połączeniu dna koryta ze ścianami przerwy technologiczne w betonowaniu należy uszczelnić taśmą uszczelniającą Sika® Waterbar. Koronę koryta (górna część ścianek wykonać z betonu B40 (W8, F250), na powstałej w ten sposób bieżni przemieszczać się będzie mechanizm jezdny piaskownika. Ze względu na przewidywalne skurcze betonu przewidziano wykonanie dylatacji. Izolacja pionowa od zewnątrz 1x Abizol „R” + 2x Abizol „P”, od wewnątrz wszelkie nierówności szpachlować preparatem „Waterstop”. W ścianie zewnętrznej koryta należy osadzić stalowe tuleje ochronne oraz konstrukcje wsporcze pod przewody technologiczne. Zastosowano system konstrukcji wsporczych opracowanych przez firmę HILTI. Wszelkie detale przedstawiono w części graficznej niniejszego opracowania.

14. Ochrona przeciwpożarowa budynku:

Maksymalna gęstość obciążenia ogniowego strefy pożarowej w budynku $Q \leq 500 \text{ MJ/m}^2$.

Budynek jednokondygnacyjny nie zagrożony wybuchem – wymagana klasa odporności pożarowej „E”.

Nie stawia się wymagań dla klasy odporności ogniowej elementów budynku.

OPRACOWALI:

mgr inż. Czesław Hryniewicz

mgr inż. Czesław Hryniewicz
Specjalność konstrukcyjno-budowlana

Upr. bud. Nr 20/00/OL
§ 2 ust. 1 pkt 1, § 5 ust. 1, § 6 ust. 3, § 7, § 13 ust. 1 pkt 2

mgr inż. arch. Zbigniew Kowalkowski

mgr inż. arch. Zbigniew Kowalkowski
Upr. bud. Nr 100/89/OL

§ 2 ust. 1 pkt 1, § 4 ust. 1, § 7, § 13 ust. 1 pkt 1

BUDIMEX DROMEX S.A.
01-040 Warszawa, ul. Stawki 40
Regon 016457626, NIP 526-24-84-094
MODERNIZACJA OCZYSZCZALNI ŚCIEKÓW
W SIEMIATYCZACH

OLSZTYN, styczeń 2003 r.

Zestaw epoksydowo-wynylowy

Nazwa handlowa / nazwa wyrobu	Symbol wg SWA	Ilość warstw	Grubość dla 1-warstwy suchej [μm]	Zużycie teoretyczne farby dla jednej warstwy [l/m^2]
EPINOX 98 farba epoksydowa do gruntowania	7429-098-XX0	2 - 4**	100	0,18
EMAPUR emalia poliuretanowa nawierzchniowa	7669-094-XX0	1 - 2*	50	0,09
CHEMOWIN farba poliwinylowa nawierzchniowa odporna na chemikalia	7759-650-XX0	2	40	0,13
RAZEM		3 - 6**	min. 280	

* w zależności od koloru

** ilość i grubość warstw zależy od zagrożenia korozyjnego występującego na konkretnym obiekcie.

krótka charakterystyka :

Do antykorozyjnego zabezpieczenia :

- wewnętrznych powierzchni konstrukcji stalowych w przemyśle ciężkim.
- zewnętrznych powierzchni stalowych konstrukcji eksploatowanych w wysoko agresywnej atmosferze chemicznej i przemysłowej.

Zestaw przeznaczony głównie do malowania zewnętrznych konstrukcji nośnych, zbiorników (wodnych, ściekowych oraz produktów naftowych), mostów, dźwigów, słupów itp. o przedłużonym okresie zabezpieczenia.

temperatura stosowania :

- Podłoża - min. $+5^{\circ}\text{C}$, otoczenia - min. $+5^{\circ}\text{C}$.

przygotowanie podłoża :

STAL - oczyszczona do stopnia czystości co najmniej Sa 2 $1/2$ wg PN-ISO 8501 - 1 lub pokryta ciągłą powłoką farby EPIWELD, EPIRUST; powierzchnia sucha, pozbawiona tłuszczu i kurzu.

uwagi technologiczne :

- Po kolejnych warstwach przeciwkorozyjnych EPINOX 98 malowanie może być przerwane na dowolny okres czasu.
- Przy malowaniu pędzlem farbą EPINOX 98 konieczne jest nakładanie farby w kilku warstwach dla uzyskania zalecanej grubości pojedynczej powłoki.
- Najkrótszy odstęp czasu (w 20°C) od nałożenia powłoki do oddania pokrycia do eksploatacji :
 - dla zestawu z EMAPUR - 7 dni
 - dla zestawu z CHEMOWIN - 72 godziny

posiadane atesty :

- Atesty Higieniczne - Państwowego Zakładu Higieny
- Aprobata Techniczna Nr AT/ 97-03-0250 - Instytutu Badawczego Dróg i Mostów

Szczegółowe informacje podano w instrukcjach stosowania wyrobów.

Gdańsk, Styczeń 1999 r.

Zestaw epoksydowy

Nazwa handlowa / nazwa wyrobu	Symbol wg SWA	Ilość warstw	Grubość dla 1-warstwy suchej [μm]	Zużycie teoretyczne farby dla jednej warstwy [l/m^2]
EPIRUST farba epoksydowa do gruntowania uniwersalna	7429-060-XX0	2	40	0,08
EPIRUSTIX farba epoksydowa do gruntowania uniwersalna tiksotropowa	7421-060-XX0	1	100	0,15
EPINOX 54 farba epoksydowa nawierzchniowa	7459-564-XX0	1-2	50	0,10
	RAZEM	4-5	min. 240	

krótka charakterystyka :

Do zabezpieczania konstrukcji i elementów stalowych w pomieszczeniach wewnątrz budynków przeznaczonych na stały pobyt ludzi, w budownictwie przemysłowym, mieszkaniowym i użyteczności publicznej. Budowle ogrzewane i nie ogrzewane. Zestaw przeznaczony do malowania konstrukcji nośnych hal sportowych i magazynów, pawilonów targowych, przede wszystkim jako zestaw renowacyjny.

temperatura stosowania :

- Podłoża - min. $+5^{\circ}\text{C}$, otoczenia - min. $+5^{\circ}\text{C}$.

przygotowanie podłoża :

STAL - oczyszczona do stopnia czystości co najmniej Sa 2 / St 3 wg PN-ISO 8501 - 1; powierzchnia sucha, pozbawiona tłuszczu i kurzu.

Stare powłoki farb olejnych, ftalowych, epoksydowych - umyte, odtłuszczone, zszorstkowane, pozbawione wszelkich zanieczyszczeń, suche.

uwagi technologiczne :

- W wypadku wymalowań renowacyjnych pierwszą warstwę - EPIRUST nakładać tylko w miejscach odsłoniętego podłoża, natomiast pozostałe warstwy na całość konstrukcji łącznie ze starą dobrze zachowaną powłoką malarską.
- Po kolejnych warstwach przeciwkorozyjnych EPIRUST, EPIRUSTIX malowanie może być przerwane na dowolny okres czasu.
- Najkrótszy odstęp czasu (w 20°C) od nałożenia powłoki do oddania pokrycia do eksploatacji - **7 dni**.

posiadane atesty :

- Atesty Higieniczne - Państwowego Zakładu Higieny.

Szczegółowe informacje podano w instrukcjach stosowania wyrobów.

Gdańsk, Styczeń 1999 r.

Zestaw epoksydowy

Nazwa handlowa / nazwa wyrobu	Symbol wg SWA	Ilość warstw	Grubość warstwy suchej [μm]	Zużycie teoretyczne farby dla jednej warstwy [l/m^2]
EPINOX 98 farba epoksydowa do gruntowania ESF	7429-098-XX0	2	100	0,18
EPINOX 54 farba epoksydowa nawierzchniowa	7459-564-XX0	2	40	0,08
	RAZEM	4	min. 280	

krótka charakterystyka :

Do zabezpieczenia konstrukcji i elementów stalowych i betonowych w przemyśle. Zestaw przeznaczony do malowania konstrukcji nośnych hal przemysłowych i magazynów o podwyższonym zagrożeniu korozyjnym (wydzielające się agresywne pary i gazy).

Zestaw o przedłużonym okresie zabezpieczenia.

temperatura stosowania :

- Podłoża - min. $+5^{\circ}\text{C}$, otoczenia - min. $+5^{\circ}\text{C}$.

przygotowanie podłoża :

STAL - oczyszczona do stopnia czystości co najmniej Sa 2 $^{1/2}$ wg PN-ISO 8501 - 1; powierzchnia sucha, pozbawiona tłuszczu i kurzu.

BETON - zagruntowany rozcieńczonym lakierem epoksydowym EPINOX 12 (o symbolu wg SWA 7411-361-000), a przy znacznej porowatości, pomalowany dodatkowo jedną warstwą nie rozcieńczonego lakieru EPINOX 12.

uwagi technologiczne :

- Przy malowaniu pędzlem farbą EPINOX 98 może być konieczne nakładanie farby w kilku warstwach dla uzyskania zalecanej grubości pojedynczej powłoki.
- Najkrótszy odstęp czasu od nałożenia powłoki do oddania pokrycia do eksploatacji (w 20°C) - 7 dni , (w 10°C) - 14 dni .

posiadane atesty :


- Oceny i Atesty Higieniczne - Państwowego Zakładu Higieny.

Szczegółowe informacje podano w instrukcjach stosowania wyrobów.

Gdańsk, Styczeń 1999 r.



BUDYNEK KRAT I PIASKOWNIK OBIEKT 2 i 3

RZUTY, PRZEKROJE

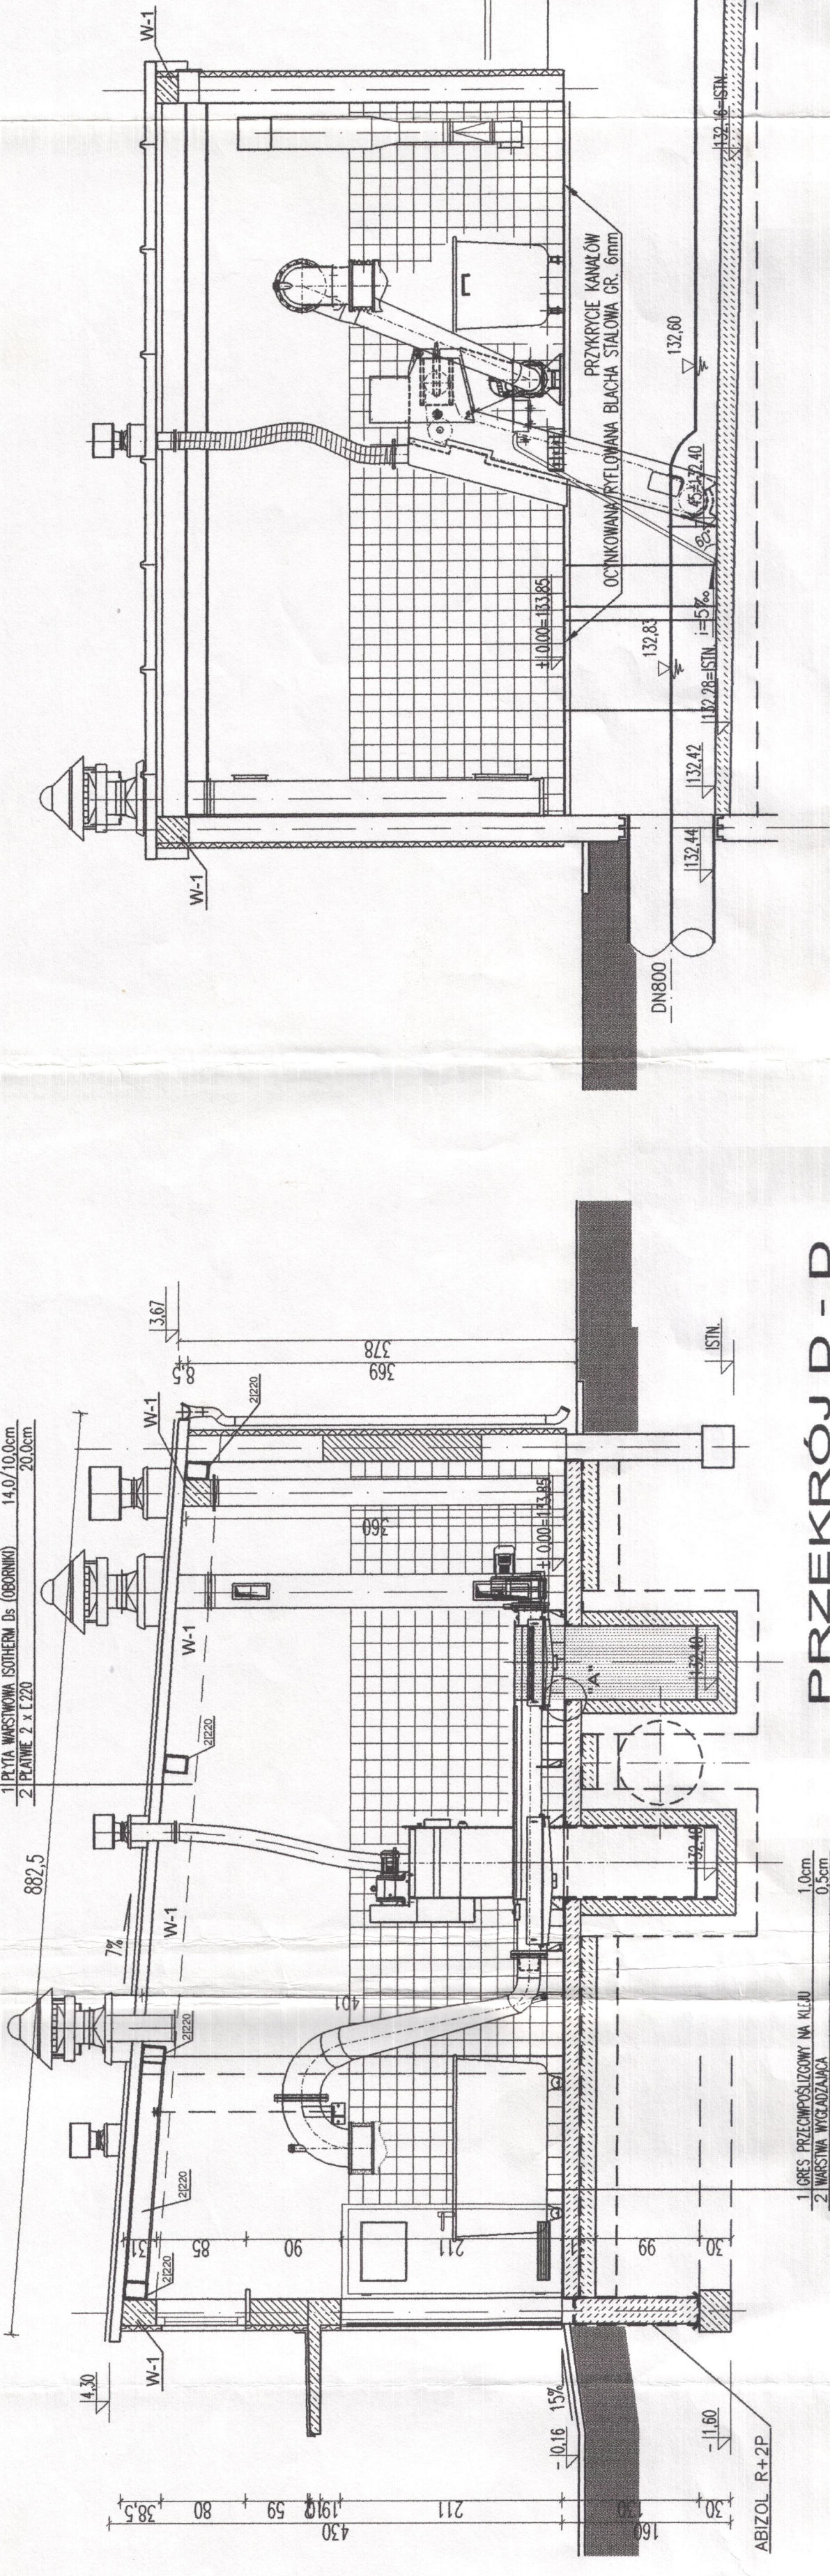



- WARSTWY POSADZKI W WC**
1. DESKI PRZECIŚNIOKOWE NA KLEJ 0,8cm
 2. WATY WYKONCZAJĄCE 2cm

PRZEKRÓJ D - D DETAL "A" 1:2

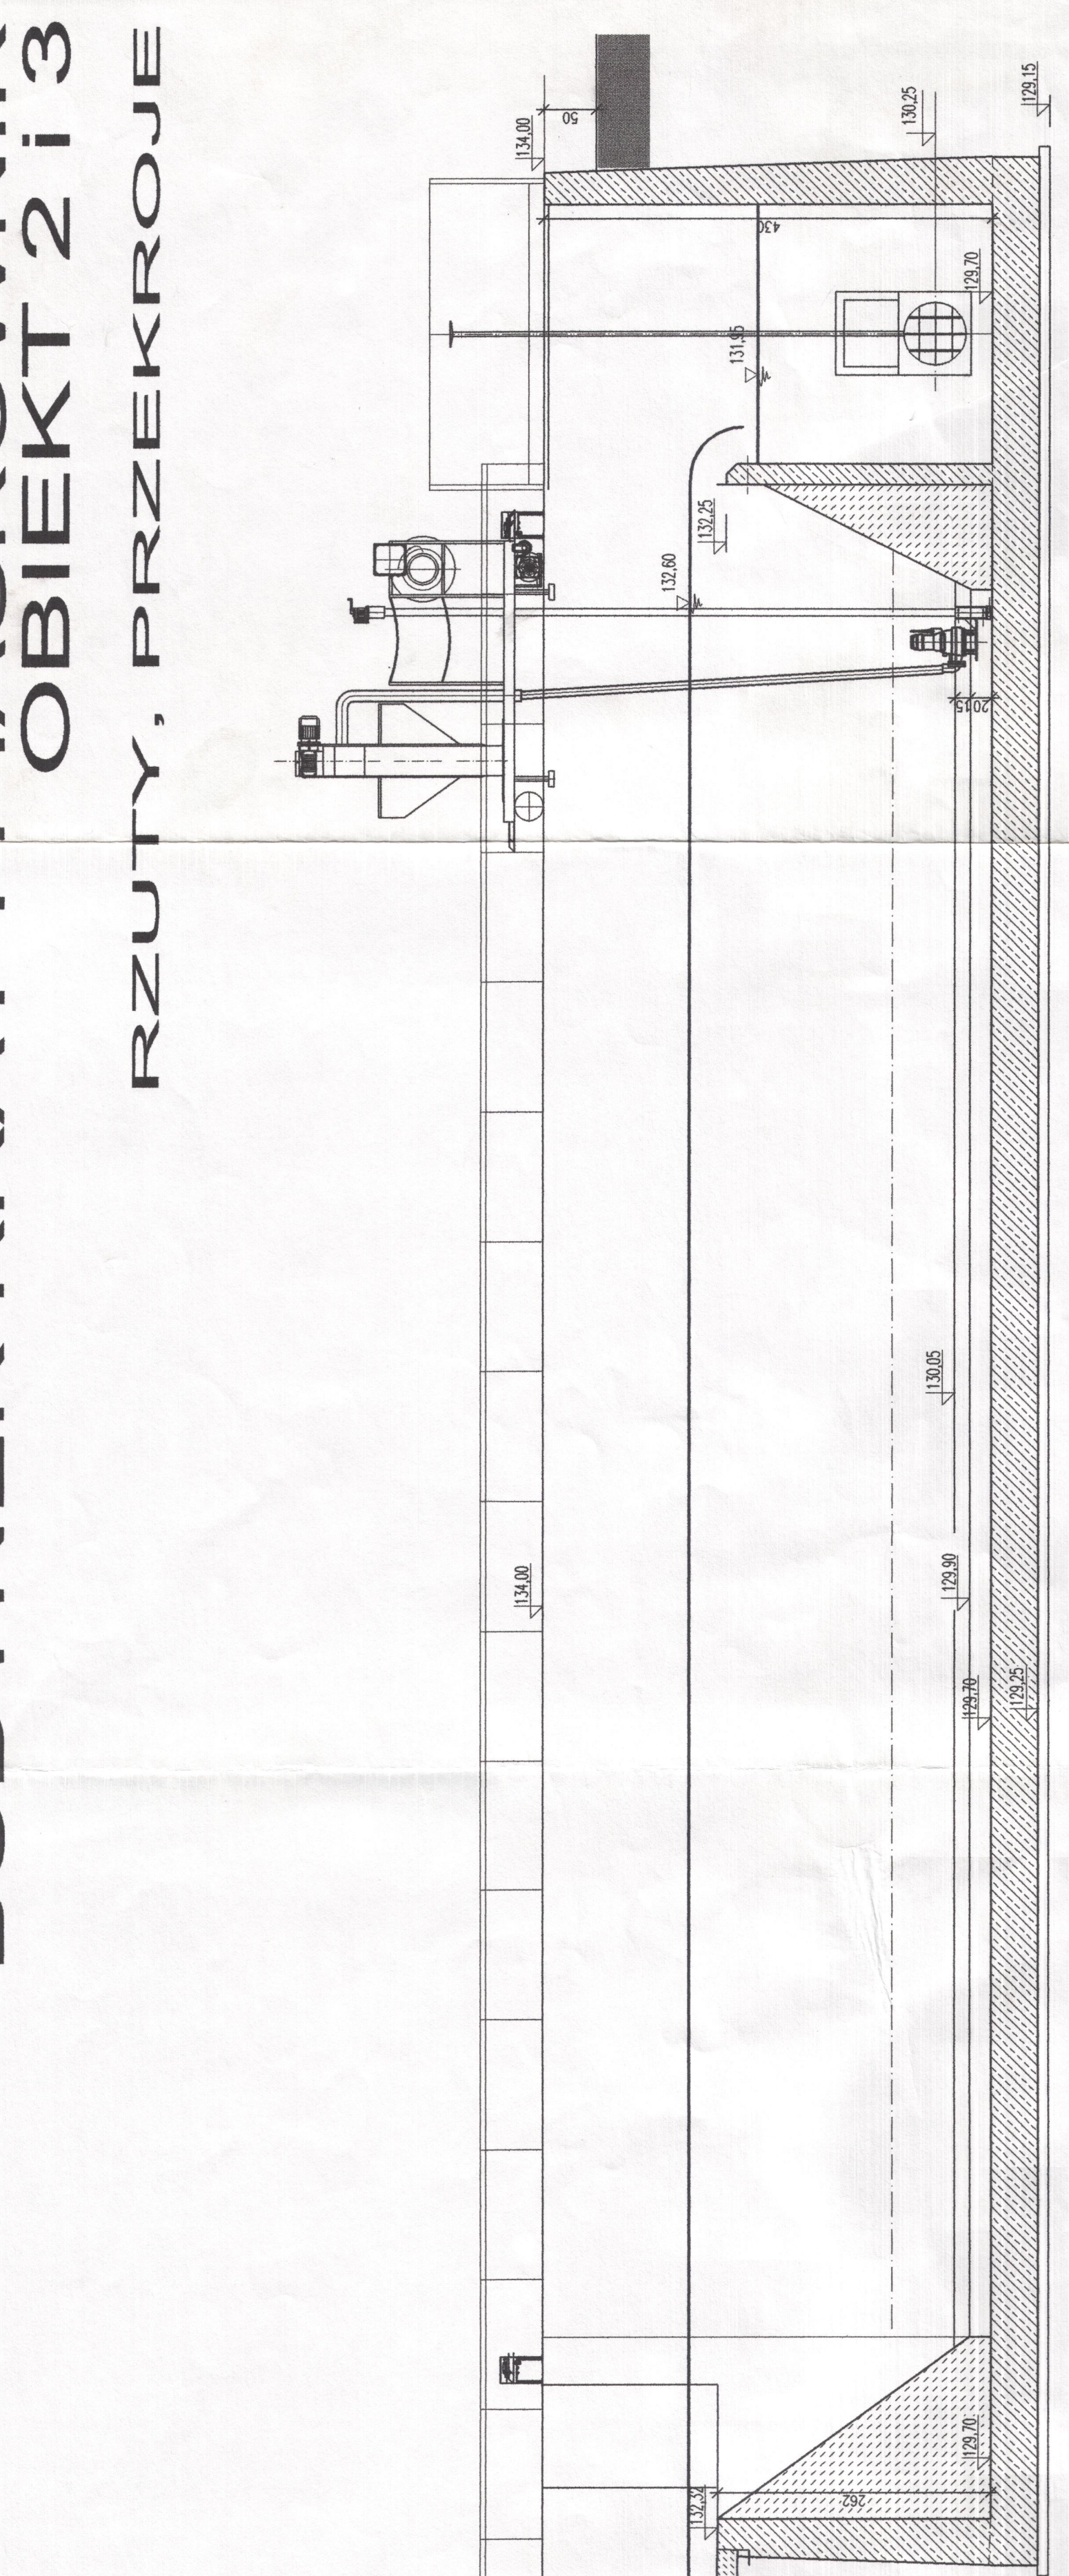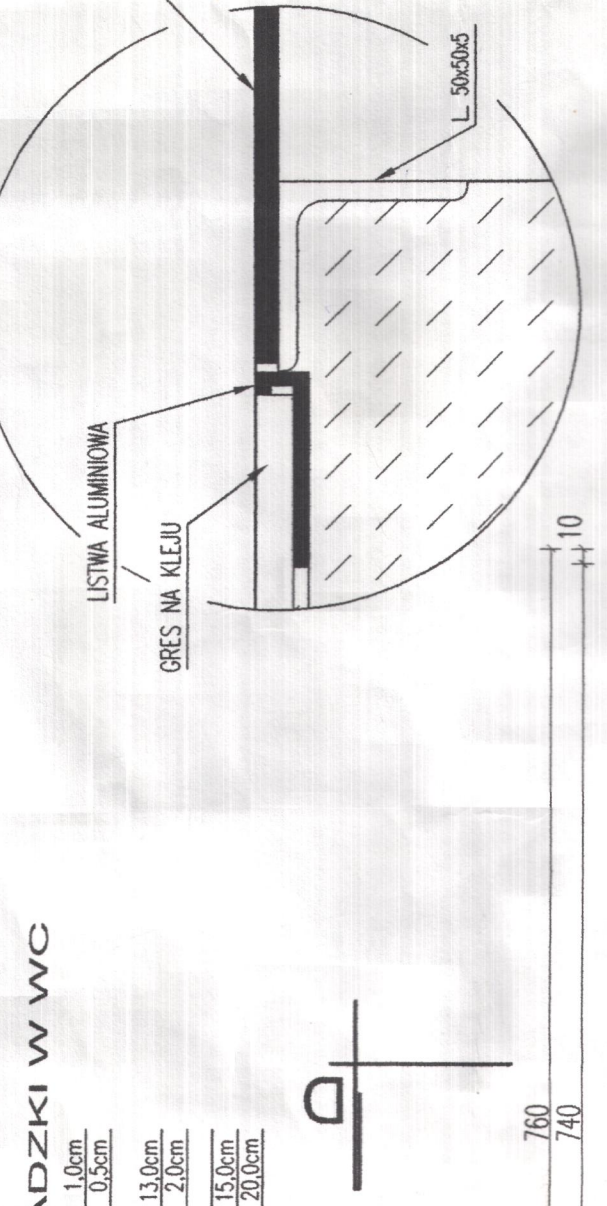


PRZEKRÓJ C - C

- 1. TYNK WIERZBIKI CEMENTOWY**
1. TYNK WIERZBIKI CEMENTOWY 4,5cm
 2. WATY WYKONCZAJĄCE 2cm
- GAZOWIAR NA ŚCIANIE DO STROPU**

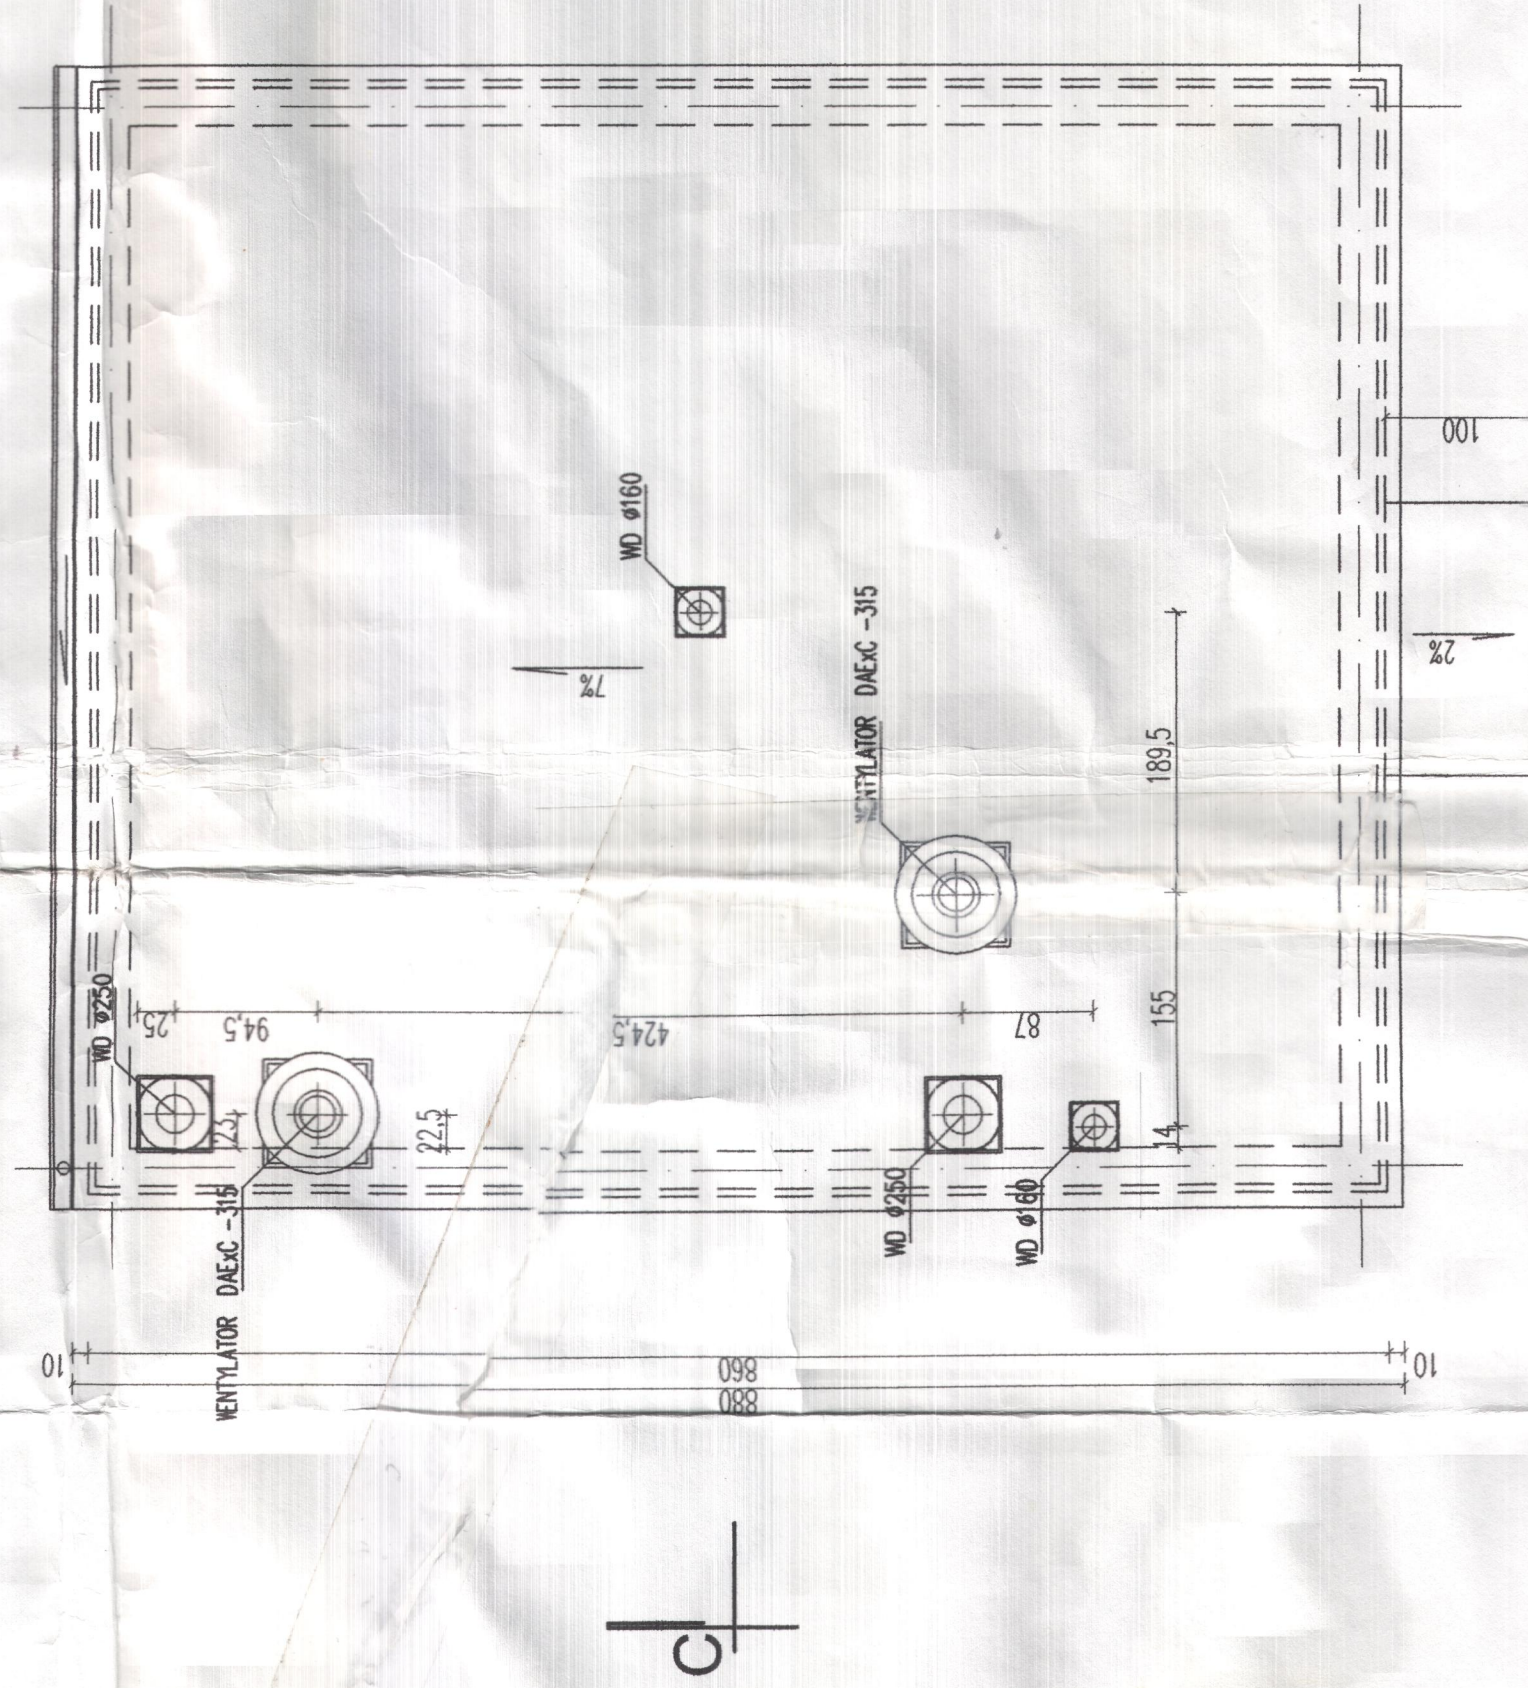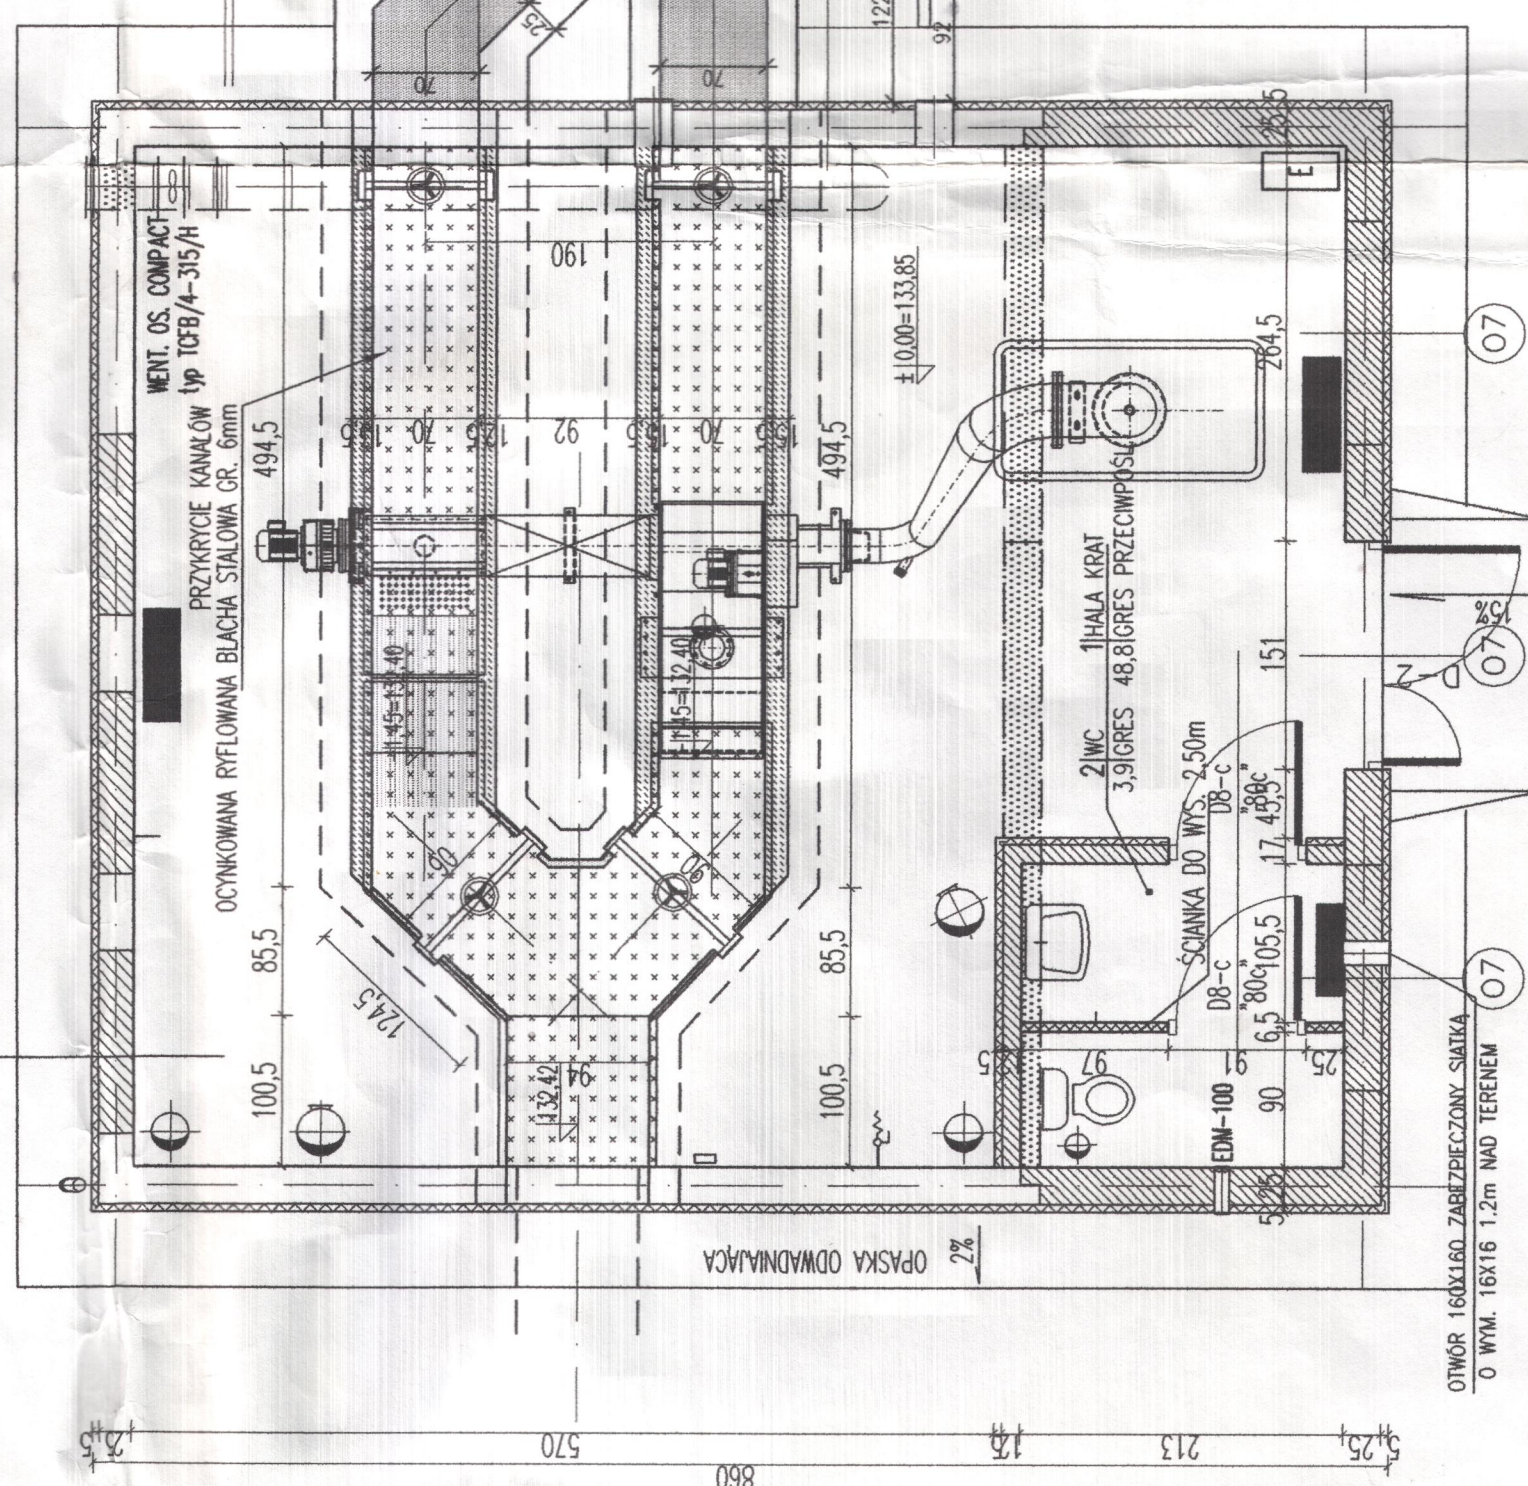

RZUT DACHU

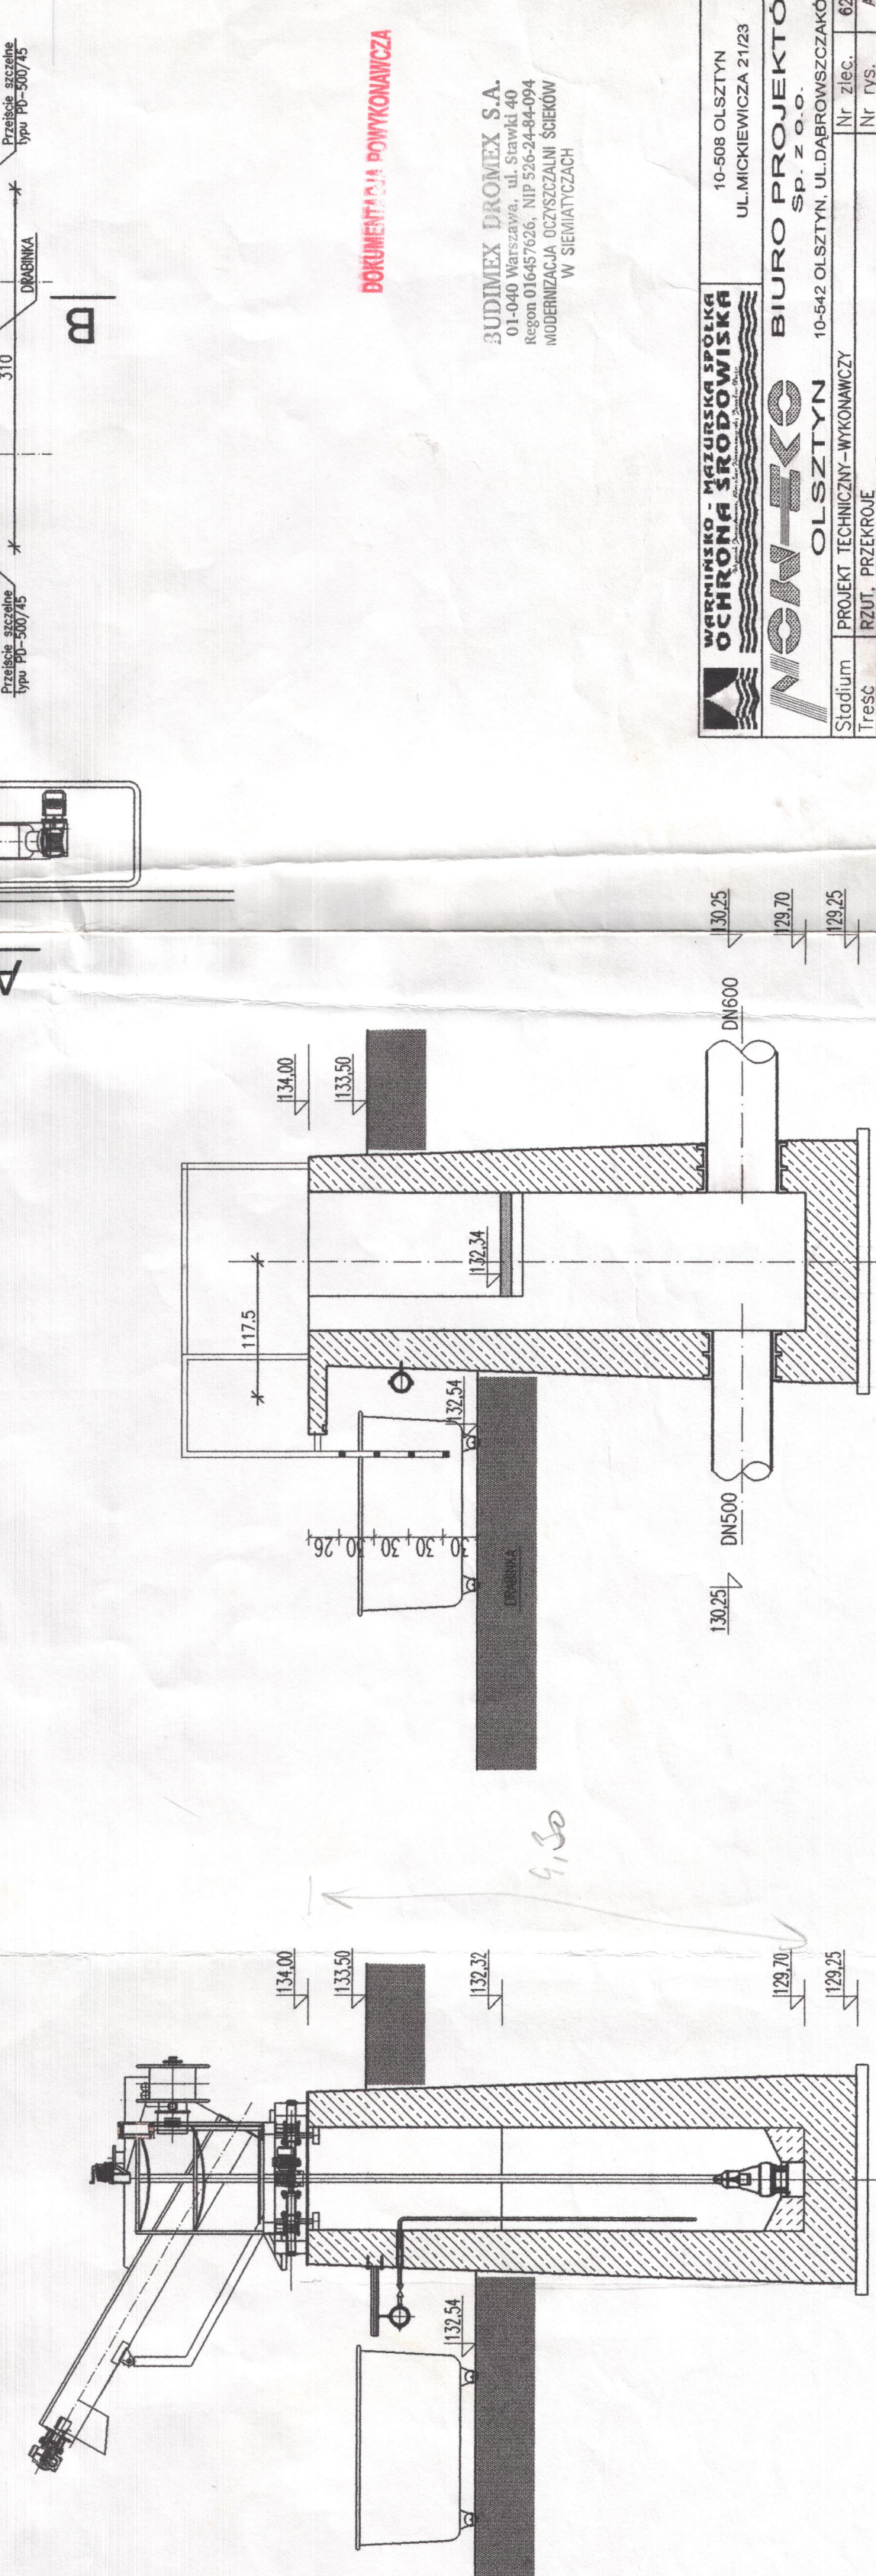

PRZEKRÓJ A - A

PRZEKRÓJ B - B


OCZYSZCZALNIA ŚCIEKÓW SEMIATYCZ

ZESTAWIENIE STALI

Nr	Ø	Długość	Ilość	Ciężar w/g Ø
1	14	600	132	Ø8
2	14	460	132	Ø8
3	14	425	340	Ø8
4	14	430	340	Ø8
5	14	6750mb	64	Ø8
6	14	490	18	Ø8
7	14	630	18	Ø8
8	6	100	340	Ø8
9	8	157	11	Ø8
10	6	90	4	Ø8
11	14	180	7	Ø8
12	14	246	7	Ø8
13	14	170	14	Ø8
14	8	211	10	Ø8
15	8	55	10	Ø8
16	14	140	4	Ø8
17	8	185	25	Ø8
18	8	30	25	Ø8
Długość razem				371
Ciężar jednostkowy				0,222
Ciężar razem				83
Ciężar ogółem				13817kg

DOCUMENTACJA POWYKONAWCZA

BETON B-30 (W8, F250)
BETON B-10
STAL A-II

RUDIMEX DŁOMEX S.A.
01-040 Warszawa, ul. Szwajcarska 10
Regon 01657626, NIP 526-24-84-094
MODERNIZACJA OCZYSZCZALNI ŚCIEKÓW
W SIEMIATYCZACH

PIASKOWNIK - PRZEKROJE

Skala 1:25


WARMIŃSKO-MAZURSKA SPÓŁKA OCHRONA ŚRODOWISKA
new-eko BIURO PROJEKTÓW
10-508 OLSZTYN
UL. MICKIEWICZA 21/23

PROJEKT TECHNICZNY-WYKONAWCZY
PRZEKROJE KONSTRUKCYJNE PIASKOWNIKA
BUDYNEK KRAT I PIASKOWNIK
OCZYSZCZALNIA ŚCIEKÓW W SIEMIATYCZACH


Stadium: 62/2002
Nr zlec.: K-3
Nr rys.: Skala 1:25
Data: 1/2003

Sprawdził: mgr inż. Wiktor Łożyński
Opisał: [Signature]


A-A

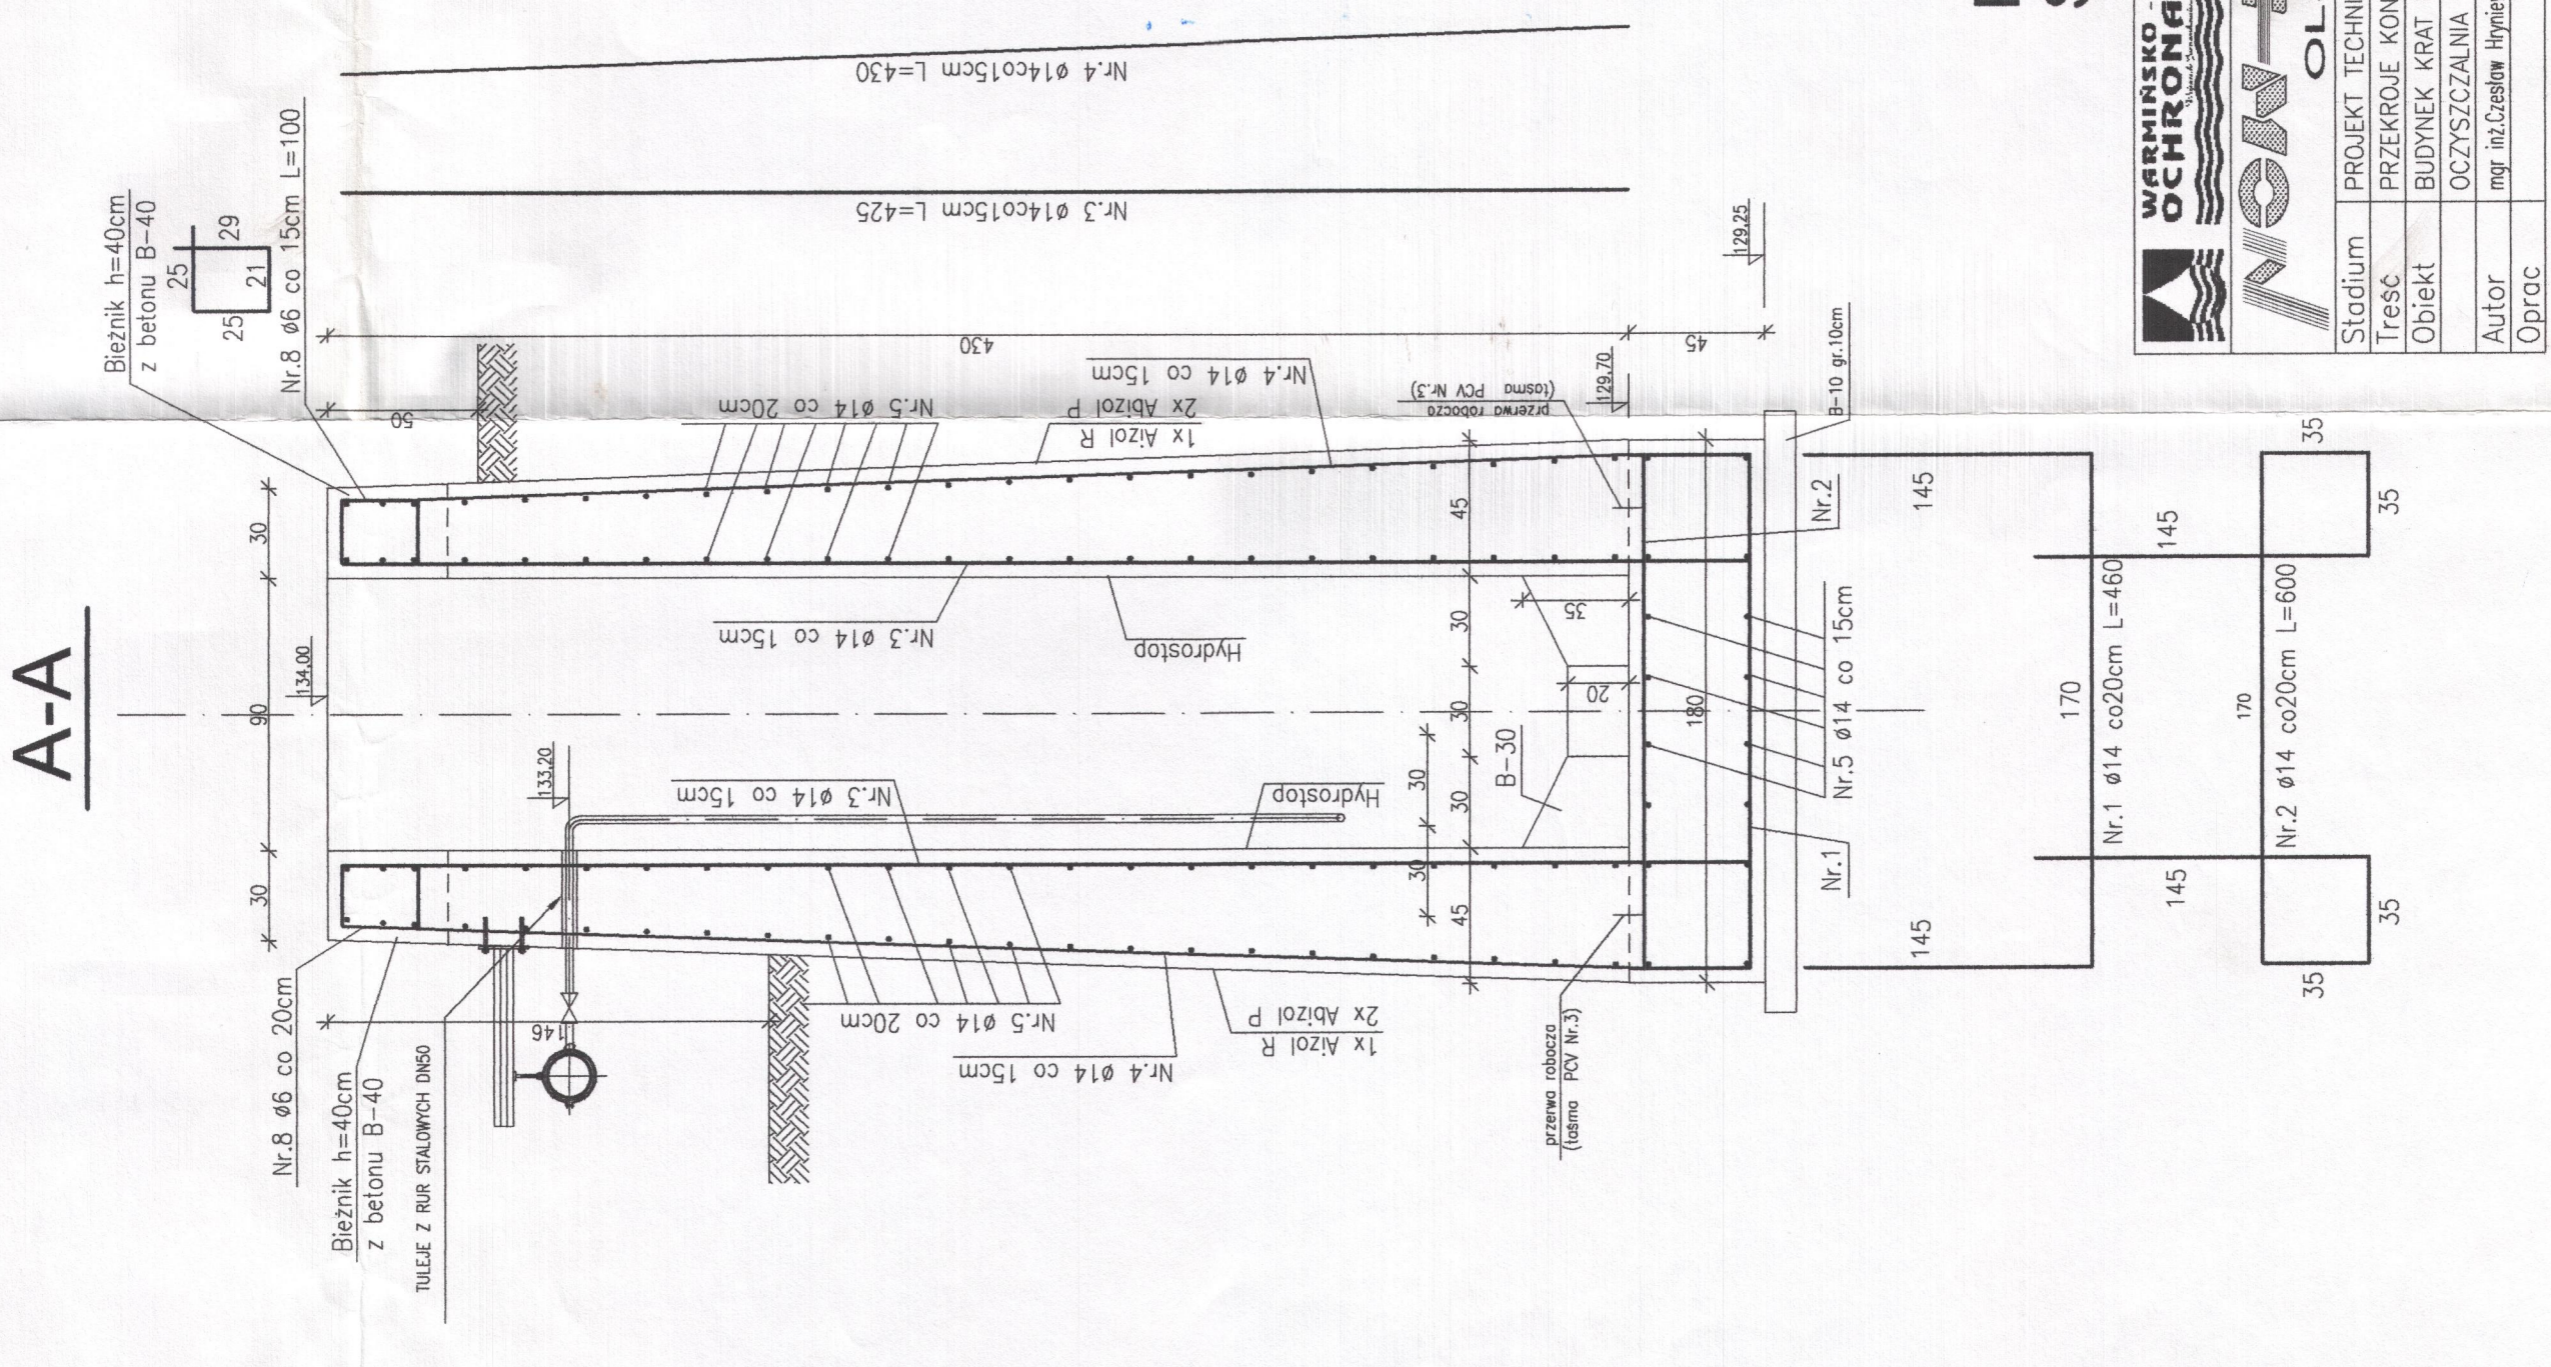





B-B

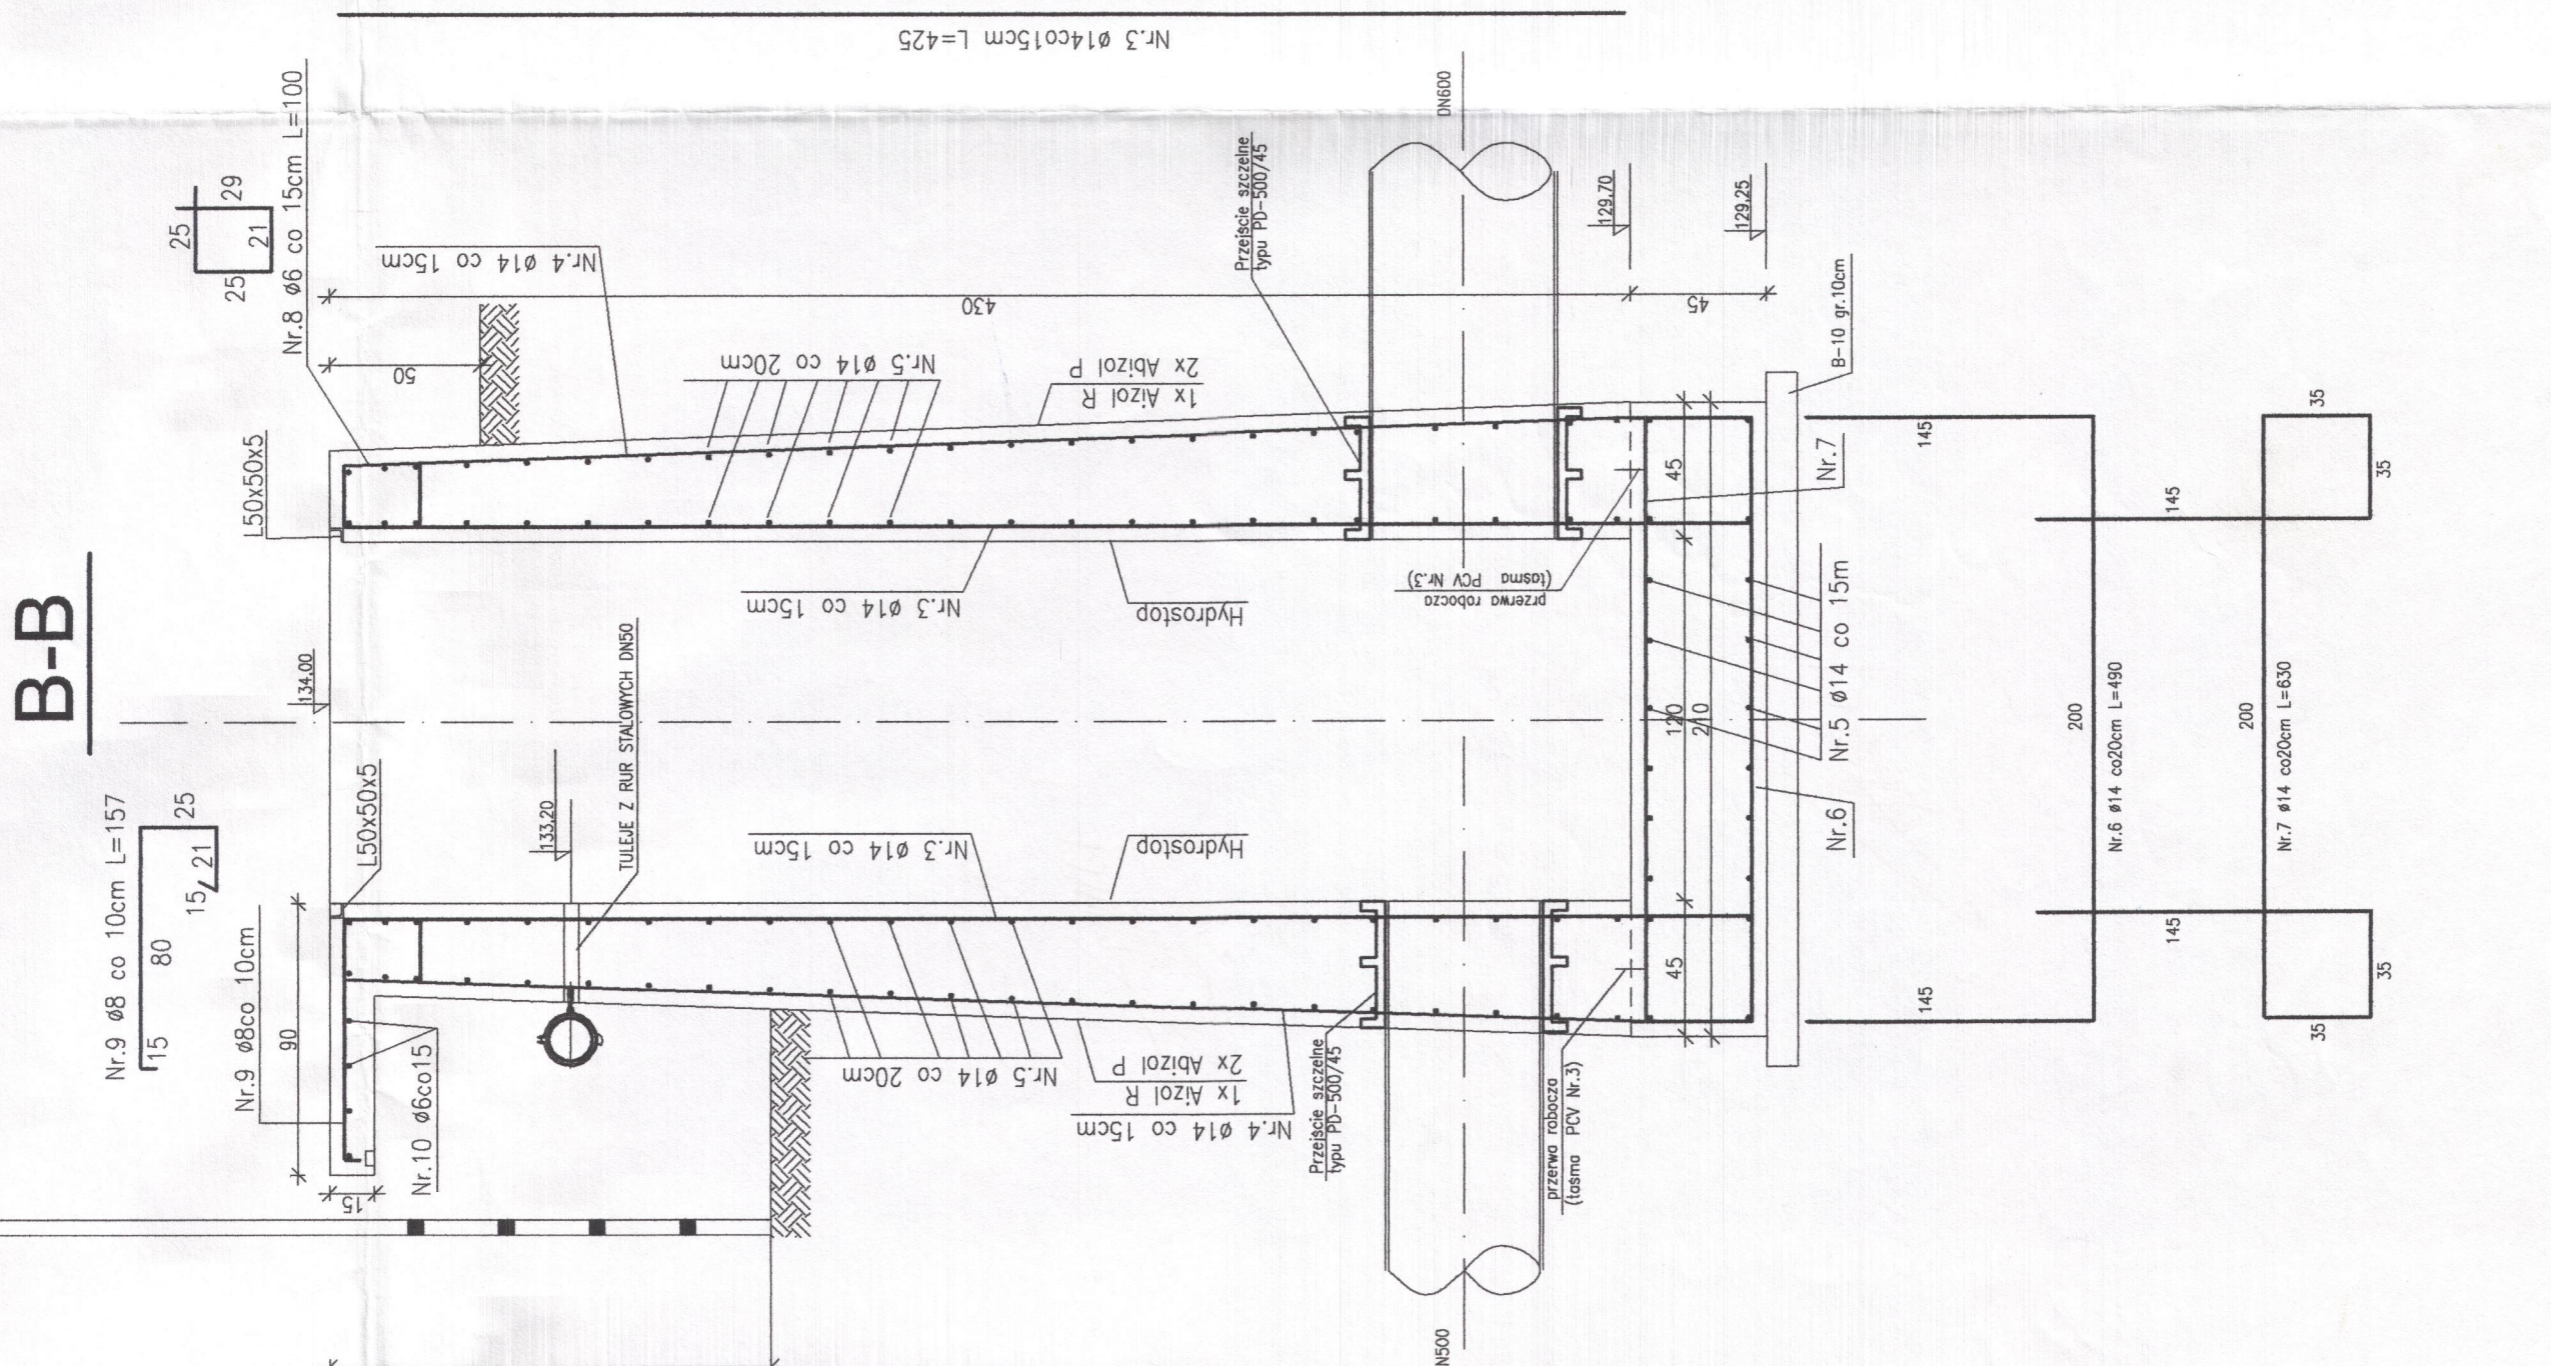

C-C

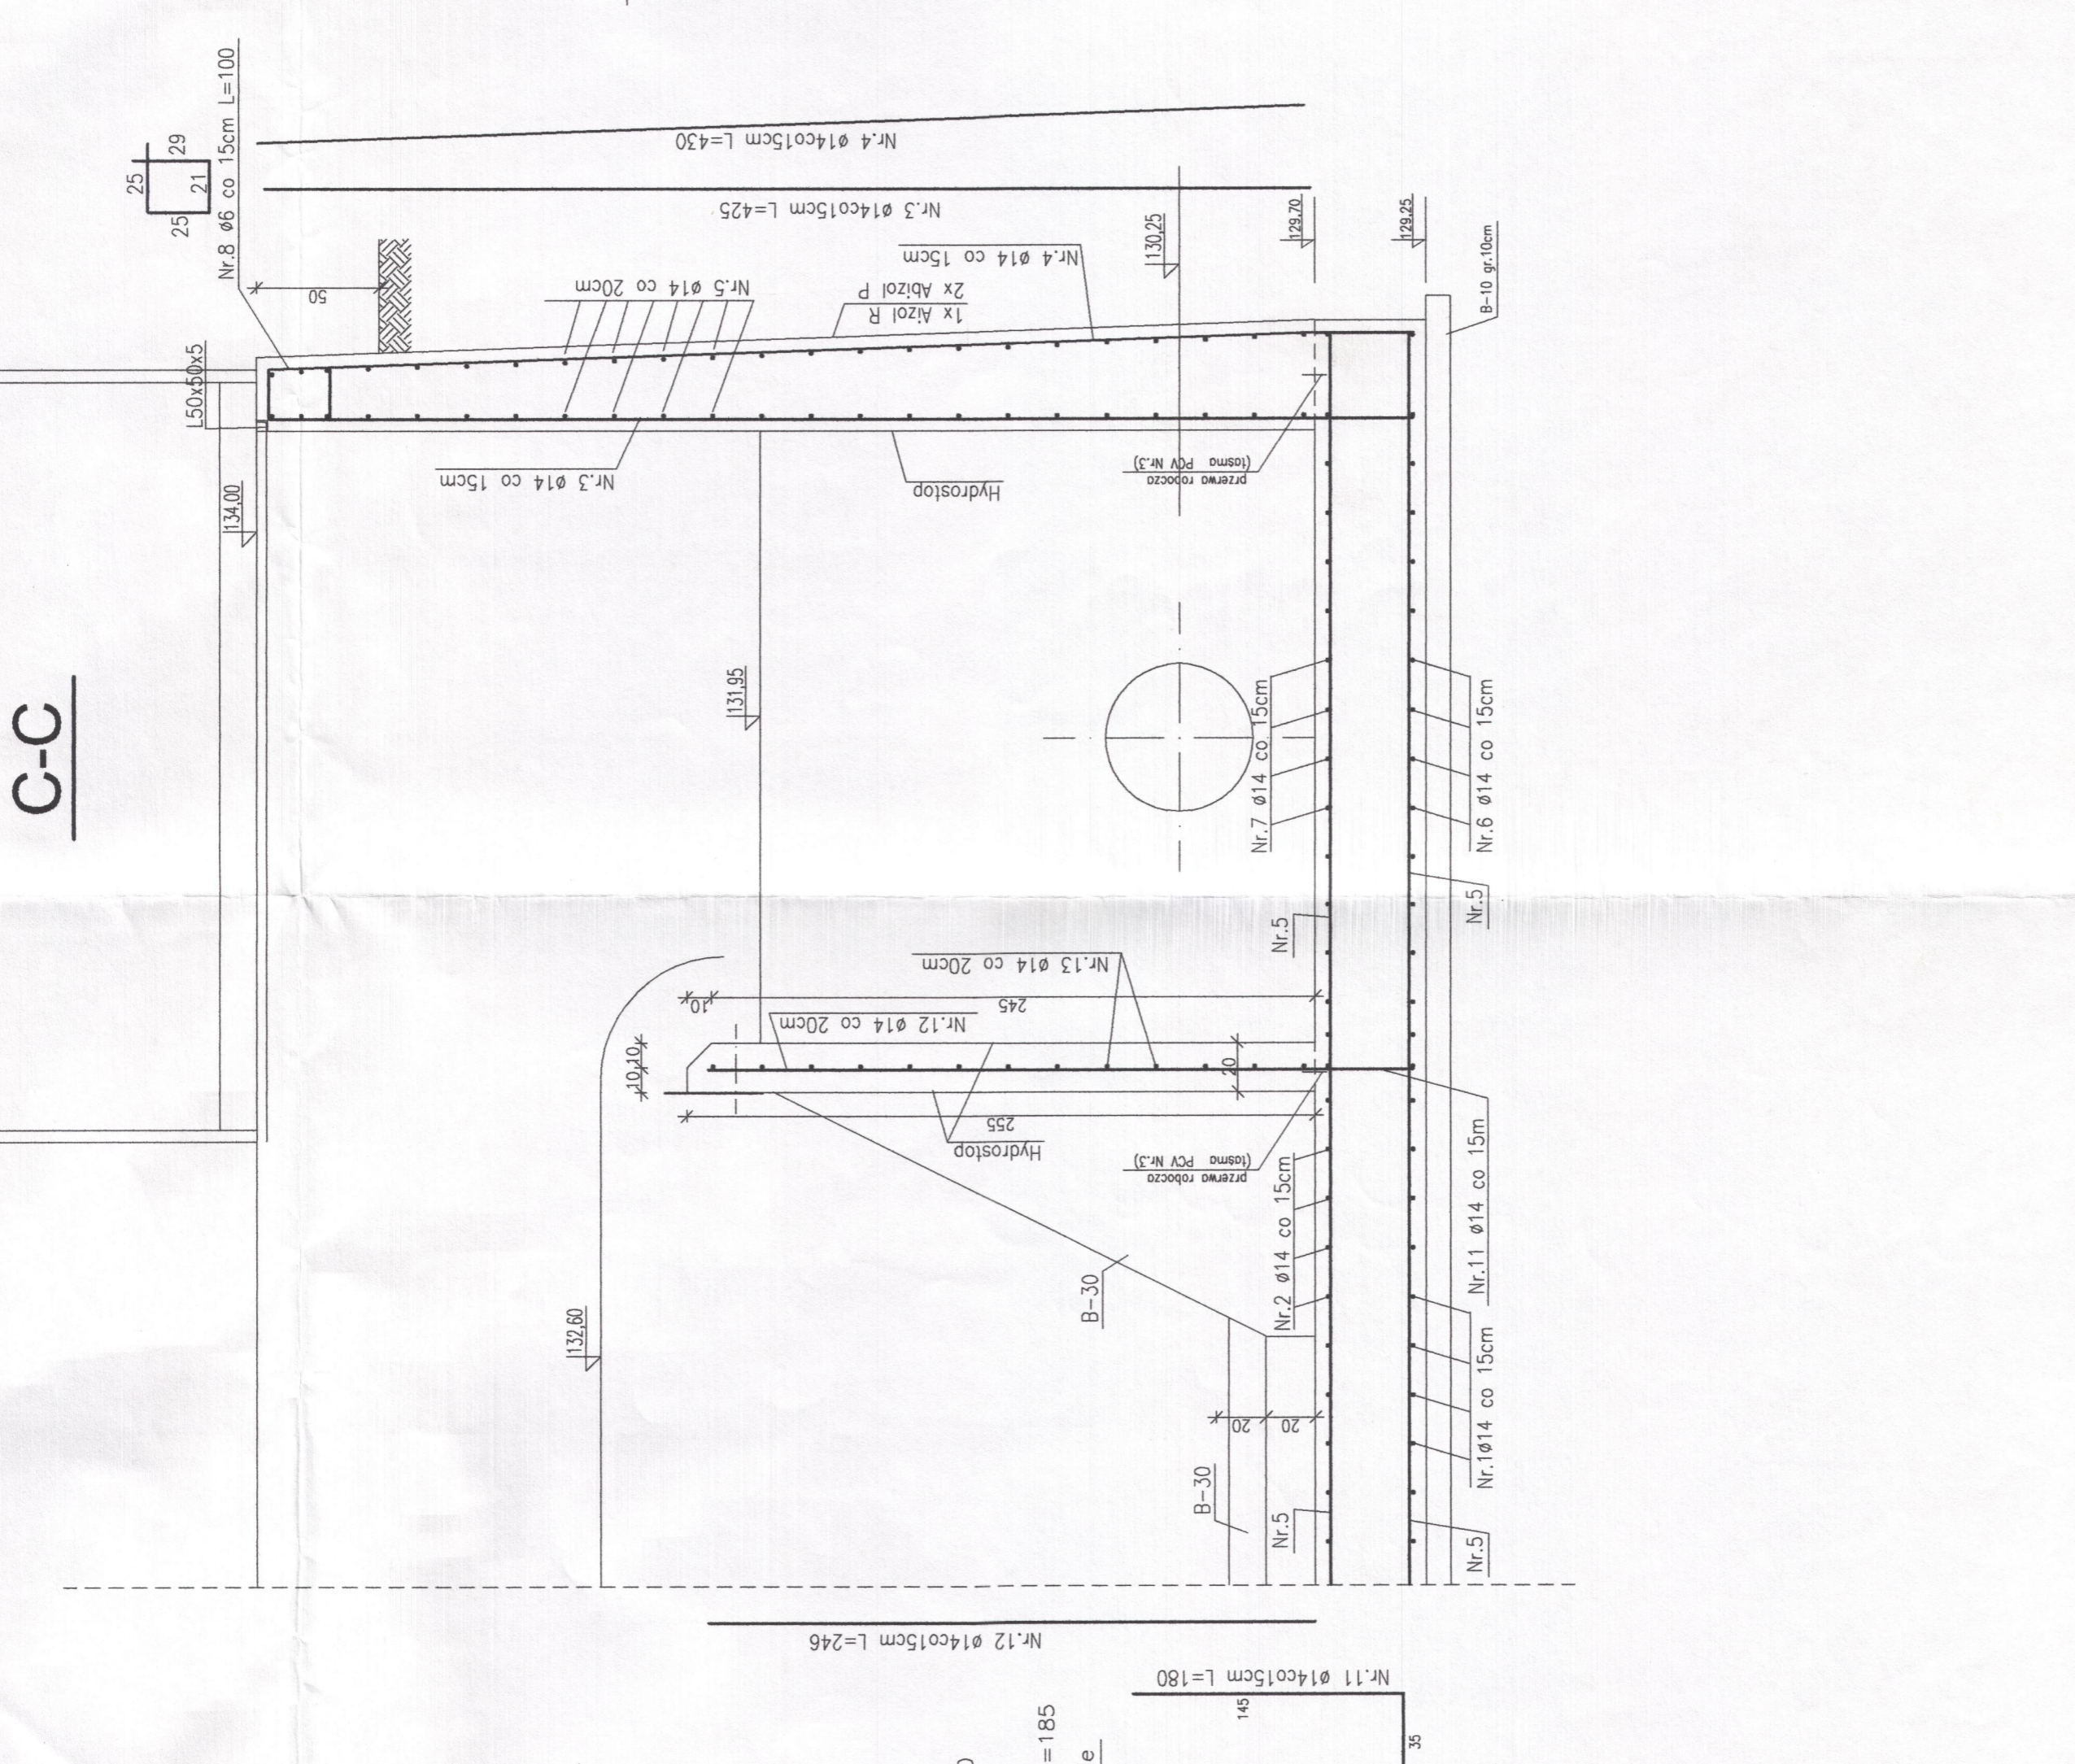

DWUSTOPIŃNIOWE USZCZELNIENIE PRZERWY DYLATACYJNEJ TASMĄ KORPUSOWĄ (WEMNĘTRZNA) SIKAFLEX PRO 3WF ORAZ KITEM ELASTYCZNYM SIKAFLEX PRO 3WF

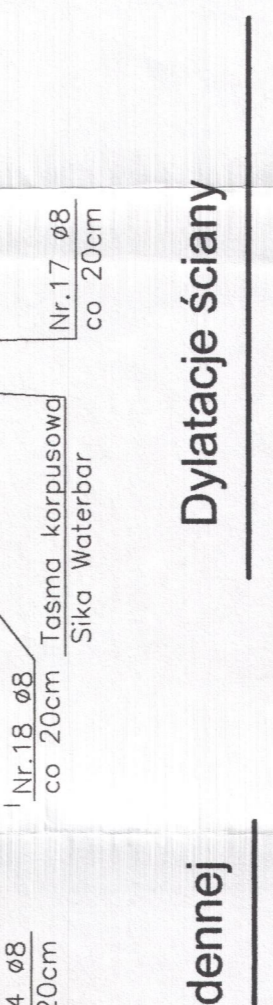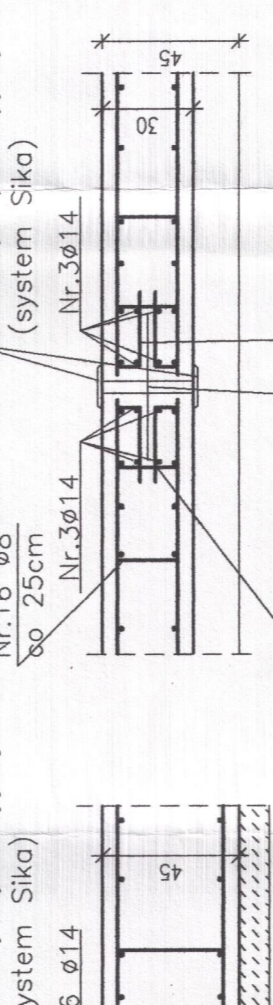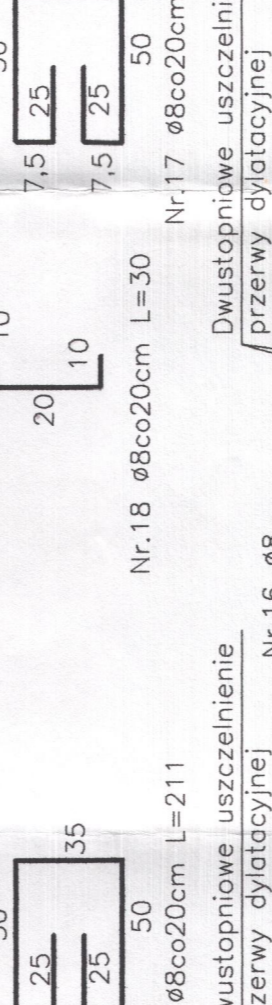
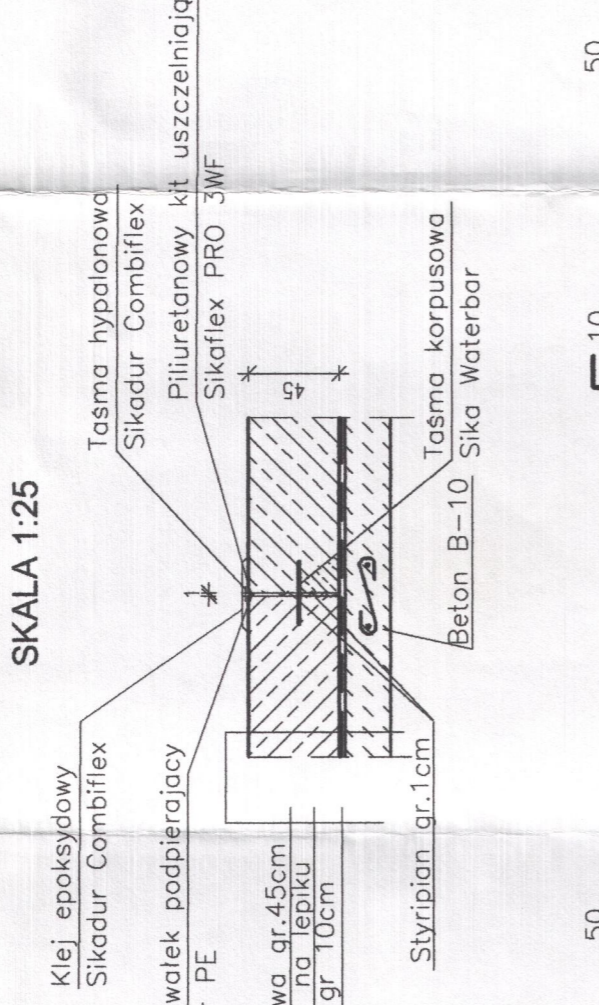


Dylatacje płyty dennej


Dylatacje ściany

BUDYNEK KRAT I PIASKOWNIK OBIEKT 2 i 3 ZESTAWIENIE STOLARKI

ZESTAWIENIE STOLARKI DRZWIOWEJ

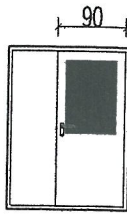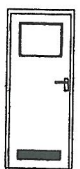NR KATALOGOWY		DRZWI STALOWE		DRZWI PŁYC.	
OZNACZENIE		D-2		D8-c	
L.P.		1		2	
SCHEMAT					
WYMIARY W ŚWIETLE		1500		800	
		2000		2000	
LEWE PRAWY		L	P	L	P
PARTER		-	1	2	-
		-	-	-	-
		-	-	-	-
		-	-	-	-
RAZEM		-	1	2	-
RAZEM LEWE I PRAWY		1		2	
UWAGI:		U=3,0W/m² K DRZWI STALOWE OCIEPLONE			

ZESTAWIENIE STOLARKI OKIENNEJ

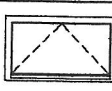NR KATALOGOWY		PCW	
OZNACZENIE		07	
L.P.		1	
SCHEMAT			
WYMIARY ZESTAWCZE		M	15x9
ZEWNĘTRZNE WYMIARY		Sz	1480
OSCIEŻNICY		Hz	855
		-	-
PARTER		3	
		-	
		-	
		-	
		-	
RAZEM		3	
UWAGI:		U=2,6W/m² K	

DOKUMENTACJA POWYKONAWCZA


BUDIMEX DROMEX S.A.
 01-040 Warszawa, ul. Stawki 40
 telefon 016457626, NIP 526-24-84-094
 MODERNIZACJA OCZYSZCZALNI ŚCIEKÓW
 W SIEMIATYCZACH



10-508 OLSZTYN
UL. MICKIEWICZA 21/23





BIURO PROJEKTÓW
 Sp. z o.o.
 10-542 OLSZTYN, UL. DĄBROWSZCZAKÓW 39

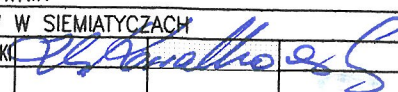Stadium	PROJEKT TECHNICZNY-WYKONAWCZY	Nr zlec.	62/2002
Treść	ZESTAWIENIE STOLARKI	Nr rys.	A - 3
Obiekt	BUDYNEK KRAT I PIASKOWNIK	Skala	1:50
	OCZYSZCZALNIA ŚCIEKÓW W SIEMIATYCZACH	Data	1 2003
Autor	mgr inż.arch. Zbigniew KOWALKOWSKI		
Oprac			

OCZYSZCZALNIA ŚCIEKÓW SIEMIATYCZE

BUDYNEK KRAT I PIASKOWNIK OBIEKT 2 i 3 ELEWACJE

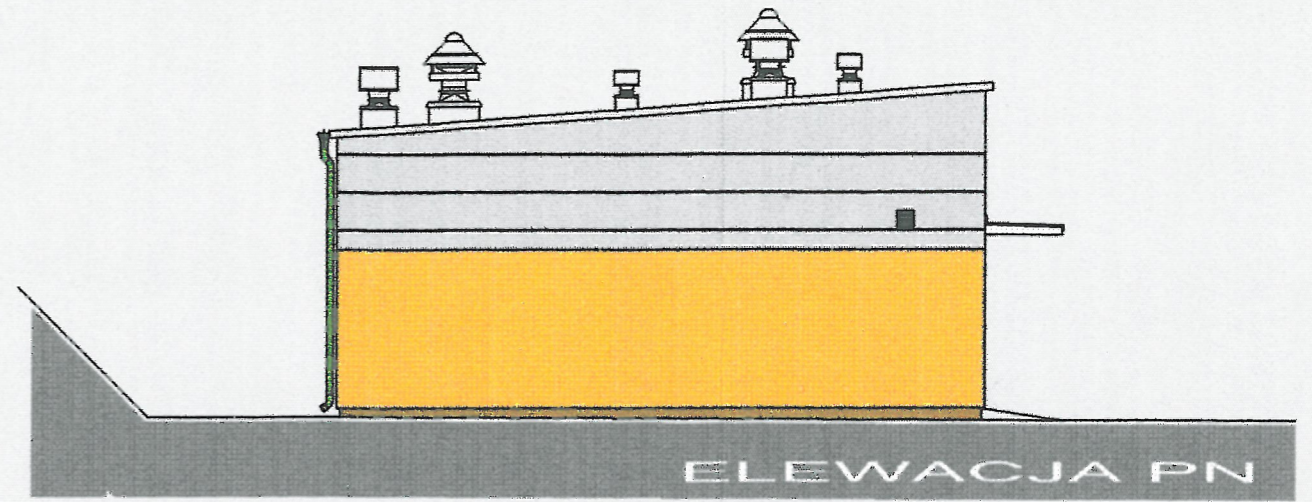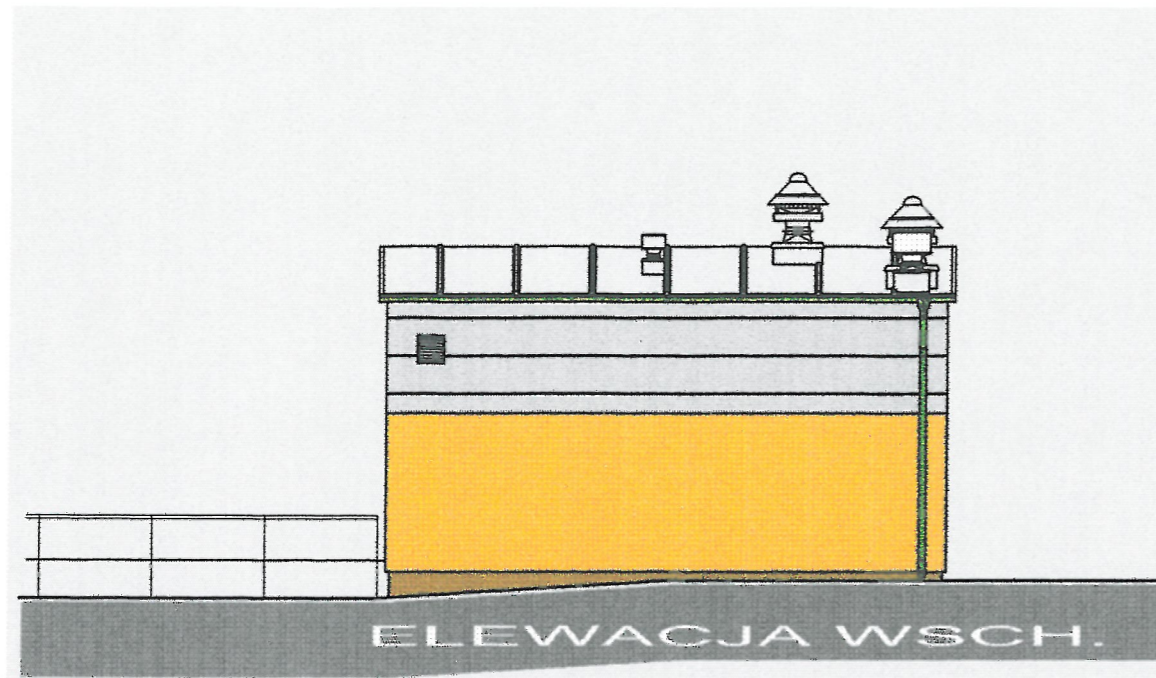

DOKUMENTACJA POWYKONAWCZA




BUDIMEX DROMEX S.A.
01-040 Warszawa, ul. Stawki 40
Regon 016457626, NIP 526-24-84-094
MODERNIZACJA OCZYSZCZALNI ŚCIEKÓW
W SIEMIATYCZACH

DOKUMENTACJA POWYKONAWCZA


Błędnie w tabelce

		10-508 OLSZTYN UL. MICKIEWICZA 21/23	
		BIURO PROJEKTÓW Sp. z o.o. 10-542 OLSZTYN, UL. DĄBROWSZCZAKÓW 39	
Stadium	PROJEKT TECHNICZNY - WYKONAWCZY	Nr zlec.	62/2002
Treść	ELEWACJE	Nr rys.	A - 2
Obiekt	BUDYNEK KRAT I PIASKOWNIK OCZYSZCZALNIA ŚCIEKÓW W SIEMIATYCZACH	Skala	1:1000
Autor	mgr inż. arch. Zbigniew KOWALKOWSKI	Data	I 2003
Oprac			

OCZYSZCZALNIA ŚCIEKÓW SIEMIATYCZE

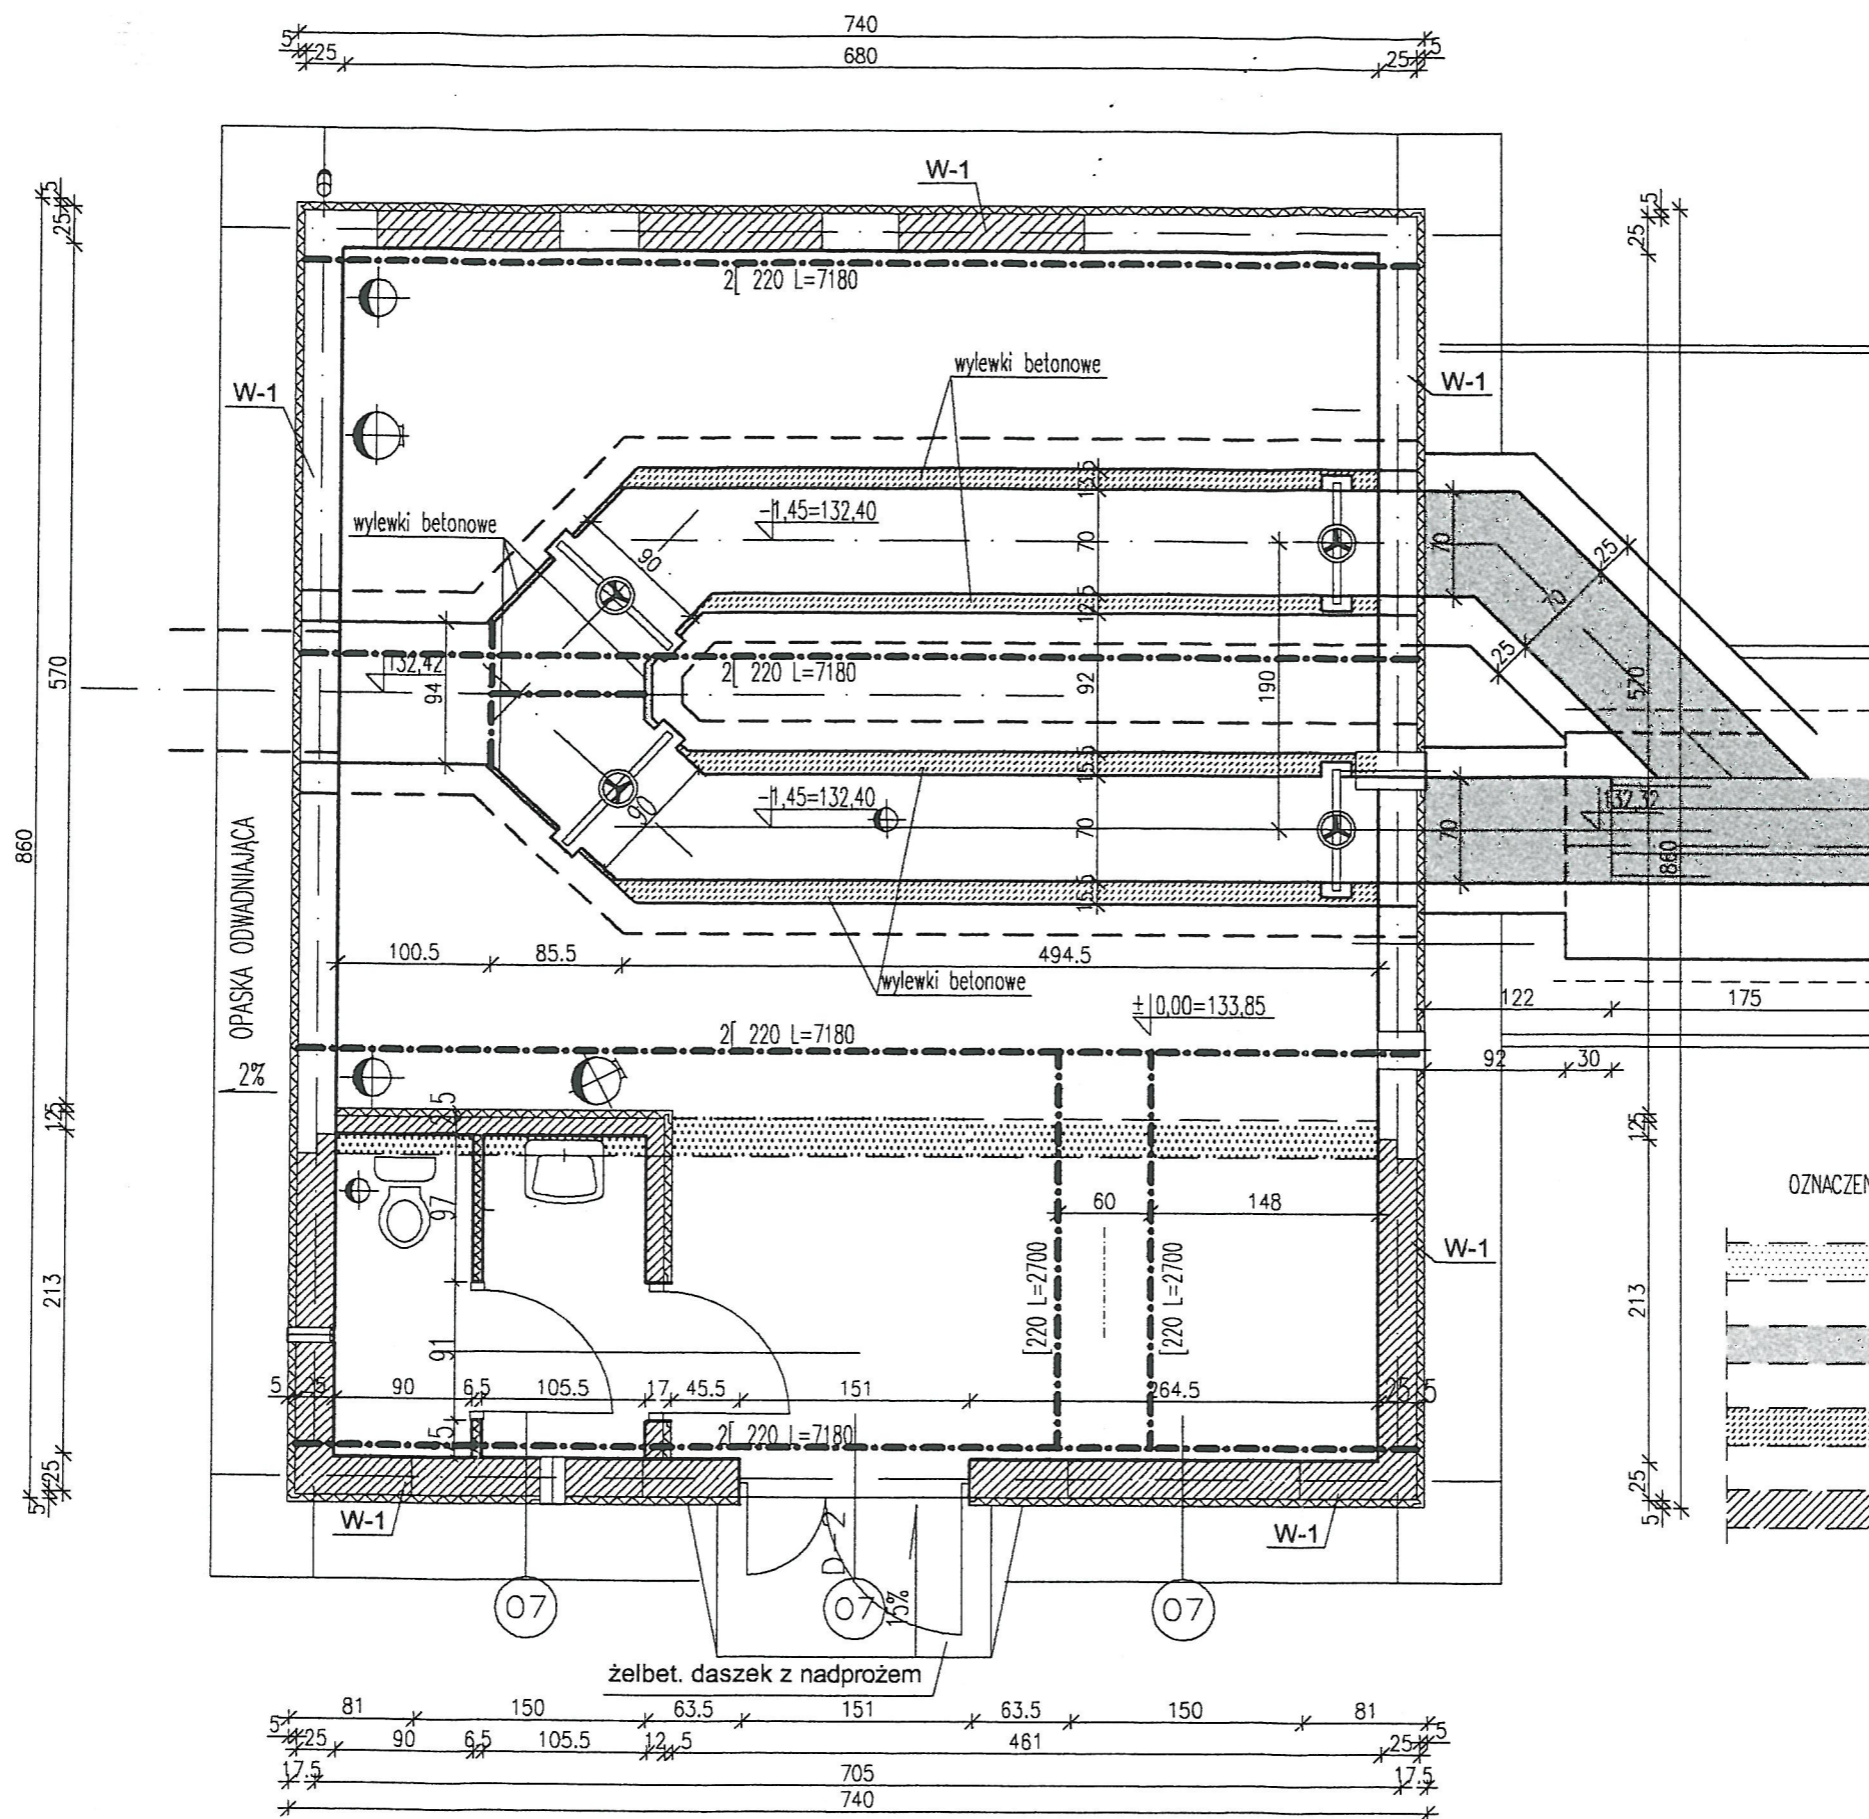

PŁATEW STALOWA

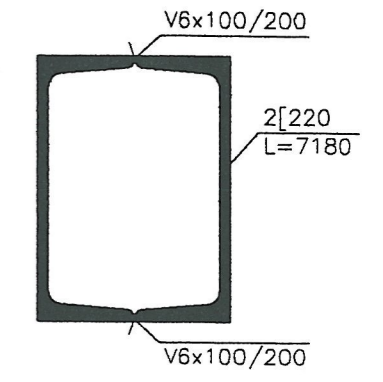

- OZNACZENIA
- ściana do rozbiórki
 - szpachlowanie ściany
 - wylewki betonowe
 - proj. ściana

DOKUMENTACJA POWYKONAWCZA

 01-640 Warszawa, ul. Stawki 40
 tel. 016-457626, NIP 526-24-84-094
 W SIEMIATYCZACH



ZESTAWIENIE STALI WALCOWANEJ

Nr	Asortyment	Długość [mm]	Ilość [szt]	Ciężar jedn. [kg/m]	Ciężar 1 szt. [kg]	Ciężar razem [kg]	Uwagi
1.	[220	7 180	8	22,5	161,55	1 292,40	S3SX
2.	[220	2 500	2	22,5	56,25	112,50	S3SX
Ciężar razem [kg]						1 404,90	
Dodatki na spoiny [%]						1,17%	
Ciężar ogółem [kg]						1421,34 kg	



		10-508 OLSZTYN UL. MICKIEWICZA 21/23	
BIURO PROJEKTÓW Sp. z o.o.		10-542 OLSZTYN, UL. DĄBROWSKICH 39	
Stadium	PROJEKT TECHNICZNY-WYKONAWCZY	Nr zlec.	62/2002
Treść	KONSTRUKCJA STROPODACHU	Nr rys.	K- 1
Obiekt	BUDYNEK KRAT I PIASKOWNIK	Skala	1:50
	OCZYSZCZALNIA ŚCIEKÓW W SIEMIATYCZACH	Data	1/2003
Autor	mgr inż. Czesław Hryniewicz	Sprawdził	mgr inż. Wiktor Łożyński
Oprac			

RZUT FUNDAMENTÓW (dobudowa) Skala 1:50

DOKUMENTACJA POWYKONAWCZA

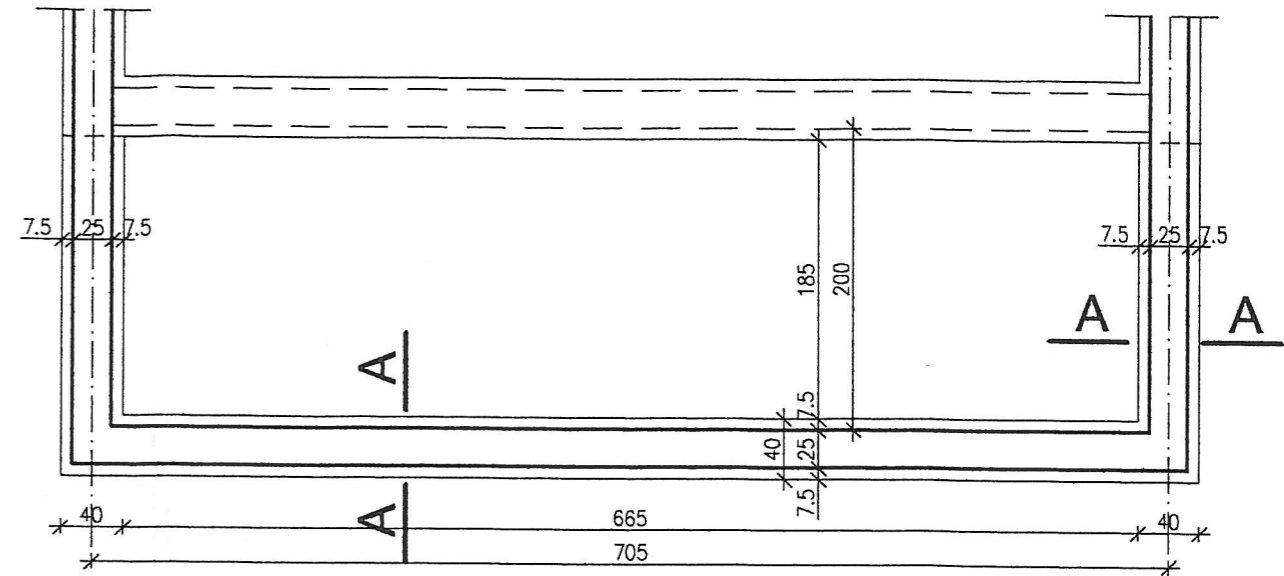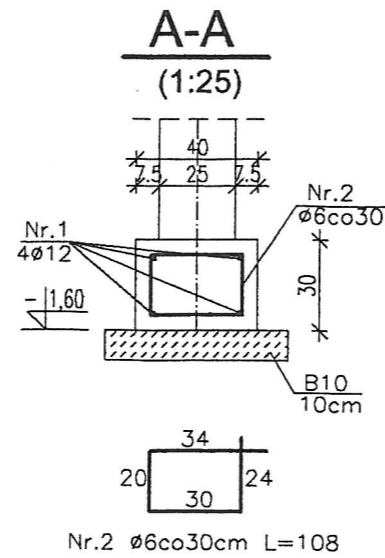

DASZEK NAD WEJŚCIEM Skala 1:25

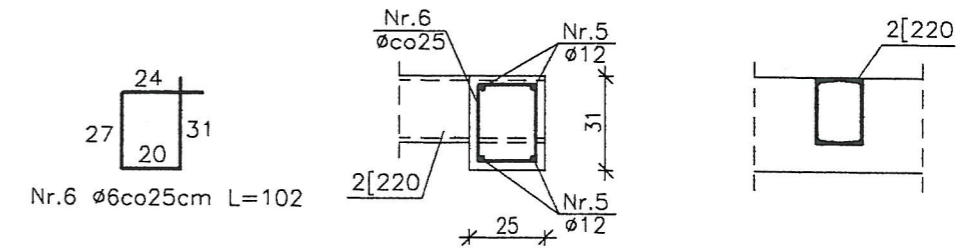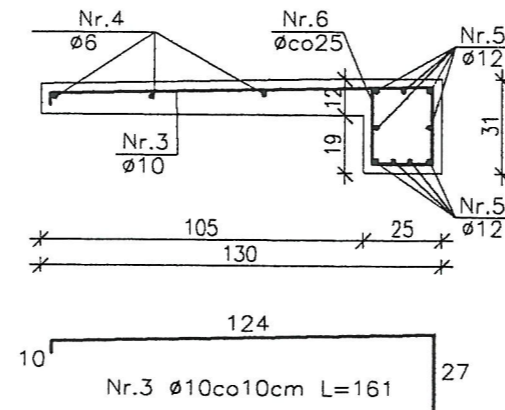

WIENIEC ŻELBETOWY SCIANY ZEWNĘTRZNEJ Skala 1:25

ZESTAWIENIE STALI ZBROJENIOWEJ

Nr.	ø	Długość [cm]	Ilość [szt]	Długość wg ø		
				ø 6	ø 10	ø 12
1	12	1 200	4		48	
2	6	108	40	43		
3	10	161	20	32		
4	6	170	3	5		
5	12	3 400	4		136	
6	6	102	136	139		
7	12	250	5		13	
Suma długość:				187	32	197
Ciężar jednostkowy				0,222	0,617	0,888
Ciężar razem				42,0	20,0	174,5
Ciężar ogółem [kg]				237 kg		


BUDIMEX DROMEX S.A.
01-040 Warszawa, ul. Stawki 40
Regon 016457626, NIP 526-24-84-094
MODERNIZACJA OCZYSZCZALNI ŚCIEKÓW
W SIEMIATYCZACH

BETON B20
BETON B10
STAL A-II

	10-508 OLSZTYN UL. MICKIEWICZA 21/23	
OLSZTYN 10-542 OLSZTYN, UL. DĄBROWSZCZAKÓW 39		
Stadium	PROJEKT TECHNICZNY-WYKONAWCZY	Nr zlec. 62/2002
Treść	Wyluki konstrukcyjne na budynku krat	Nr rys. K- 2
Obiekt	BUDYNEK KRAT i PIASKOWNIK	Skala 1:50
	OCZYSZCZALNIA ŚCIEKÓW W SIEMIATYCZACH	Data I 2003
Autor	mgr inż. Czesław Hryniewicz	Sprawdził mgr inż. Wiktor Łozynski
Oprac		

Sposób mocowania rury stalowej
ze sprężonym powietrzem do
komory rozdziału piaskownika


Skala 1:10

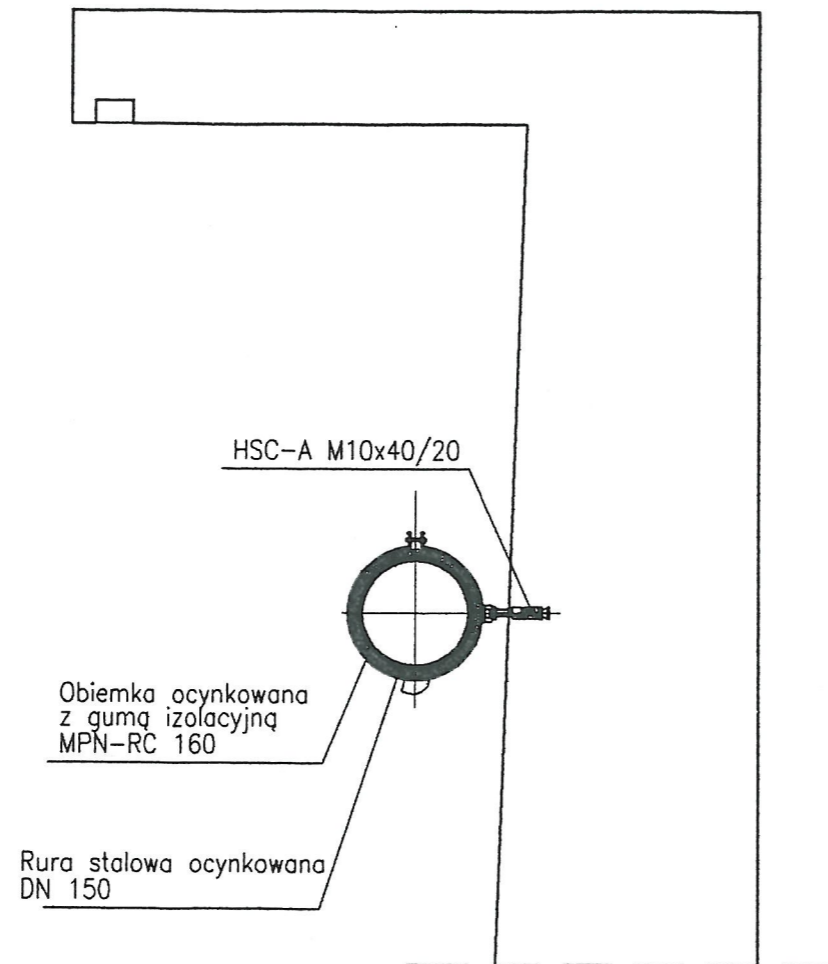

Sposób mocowania rury stalowej
ze sprężonym powietrzem do piaskownika



Skala 1:10

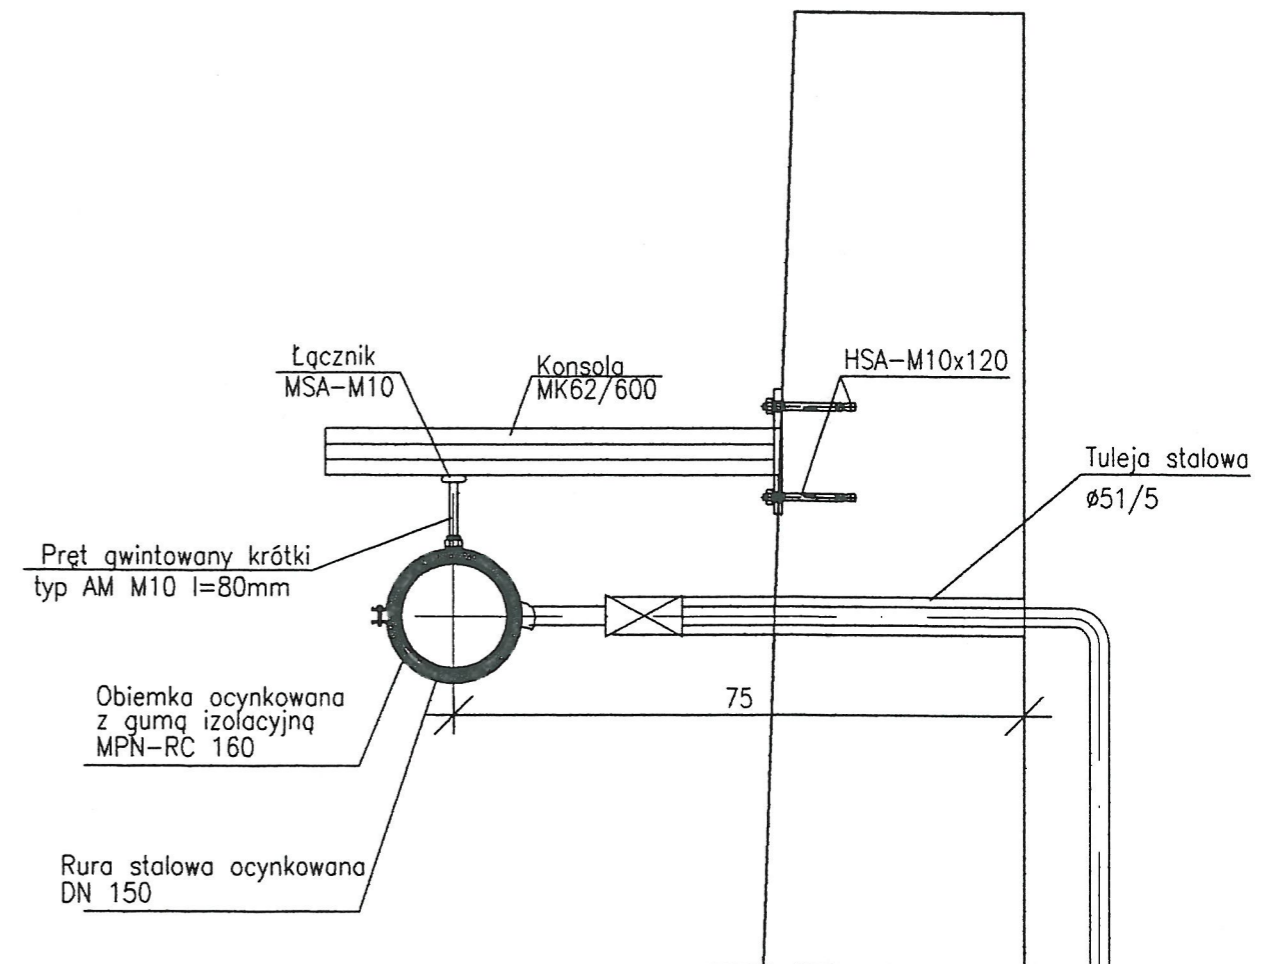DOKUMENTACJA POWYKONAWCZA



Zastosowano rozwiązania systemowe HILTI

BUDIMEX DROMEX S.A.
01-040 Warszawa, ul. Stawki 40
Regon 016457626, NIP 526-24-84-094
MODERNIZACJA OCZYSZCZALNI ŚCIEKÓW
W SIEMIATYCZACH

		10-508 OLSZTYN UL. MICKIEWICZA 21/23	
		BIURO PROJEKTÓW Sp. z o.o. OLSZTYN 10-542 OLSZTYN, UL. DĄBROWSZCZAKÓW 39	
Stadium	PROJEKT TECHNICZNY-WYKONAWCZY	Nr zlec.	62/2002
Treść	Sposób mocowania rury ze sprężonym powietrzem	Nr rys.	K- 4
Obiekt	BUDYNEK KRAT I PIASKOWNIK	Skala	1:10
	OCZYSZCZALNIA ŚCIEKÓW W SIEMIATYCZACH	Data	I 2003
Autor	mgr inż. Czesław Hryniewicz	Sprawdził	mgr inż. Wiktor Łozynski
Oprac			